


STR= +7.92
STF= +7.58
SW= +5.52

STR= +7.92
STF= +7.58
BRF= +7.08
BRR= +7.00

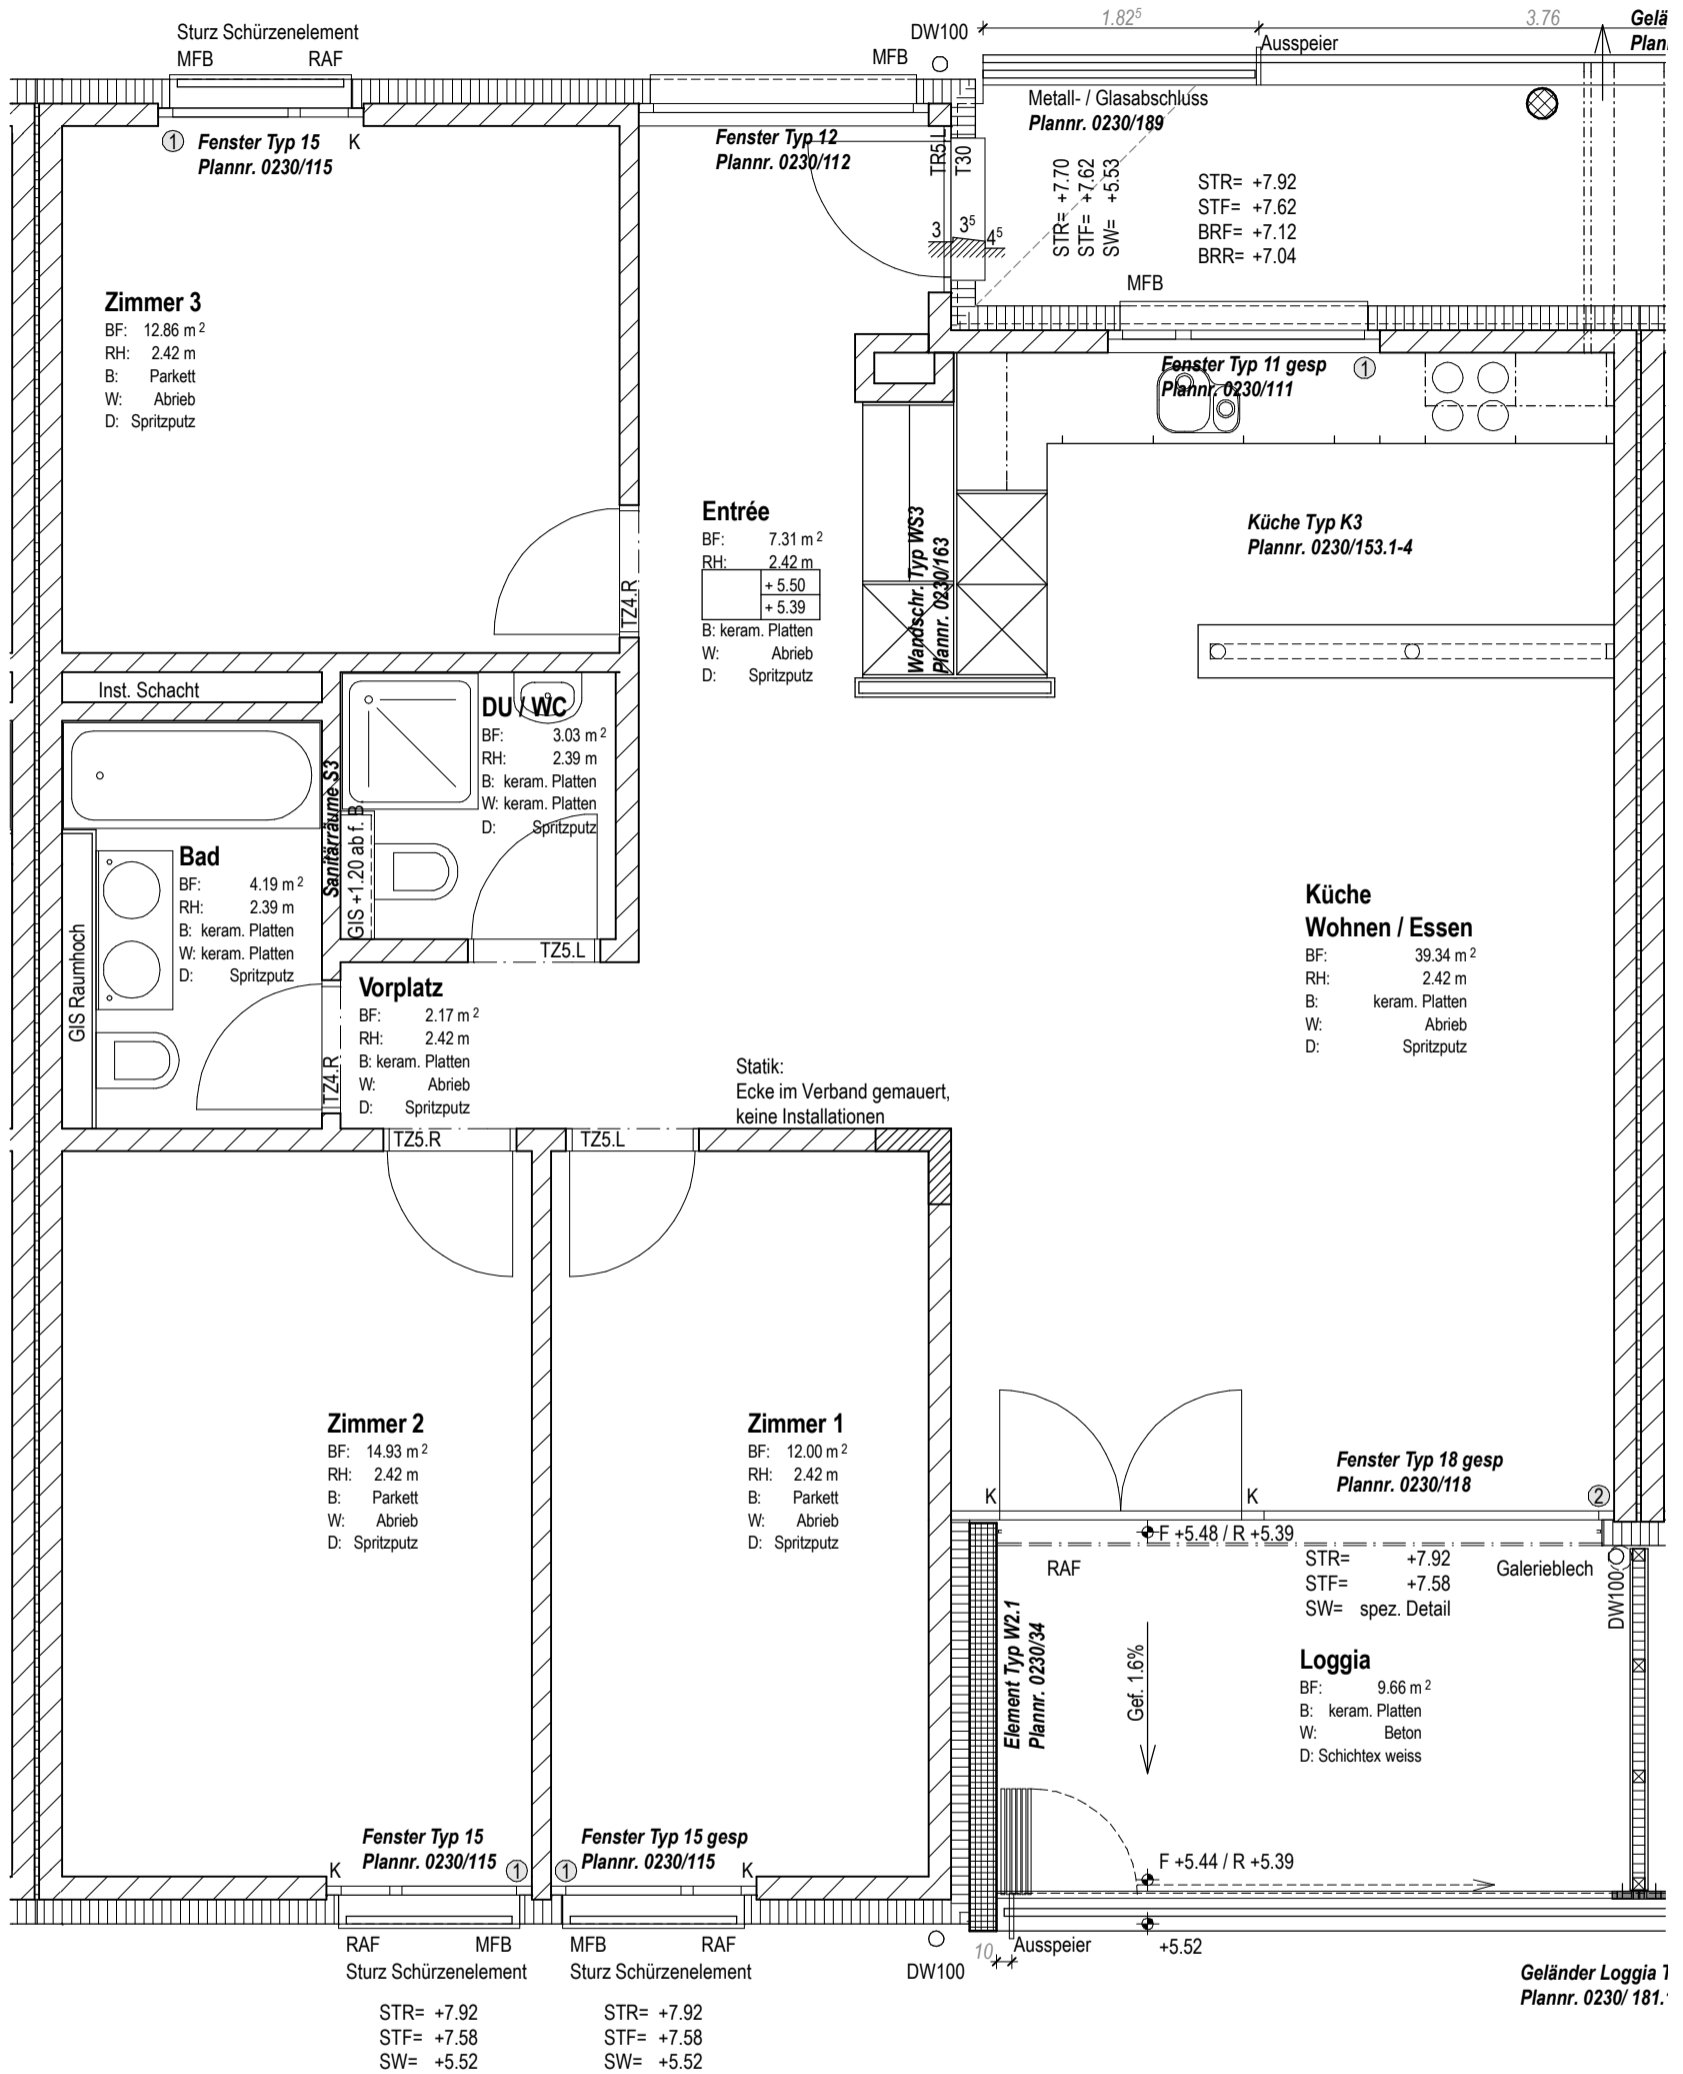

Typ 3: 4 1/2 Zimmer
Anzahl: 15 (8+7)
Küche: Typ K3
Sanitär: Typ S3

AW 05 / 10 / 15 / 20
AM 01 / 04 / 07 / 08 / 11 / 12 / 15
AO 01 / 05 / 09 / 13

Revisionsplan 22.05.2007

Pensionskasse des Bundes PUBLICA, Holzikofenweg 36, 3003 Bern
Frutiger AG, Generalunternehmung, Frutigenstrasse 37, 3601 Thun
0230.00 Baufeld A - Überbauung Oberi Au, Blümlisalpstrasse, 3627 Heimberg

Ausführungsplan - Wohnungstypen 1:50

Plannr. 0230/75 - Format A3 - Gez. 18.04.2005 brk

Rev. 27.05.05 brk, 02.06.05 brk, 15.06.05 brk, 29.07.05 brk, 09.08.05 brk, 09.11.05brk

