


INDEX	ÄNDERUNG	DATUM	GEZ.
B	REVISIONSPLAN	01.05.13	MK
A	1. AUSGABE	18.02.13	MK

LETZTE ÄNDERUNG
01.05.2013

BAUKRISCHIFT EAO AG, TANNWALDSTRASSE 88, 48000 OLTEN		BAUKRISCHIFT 12-120
OBJEKT UMBAU WOHNHAUS, TANNWALDSTR. 86, 4800 OLTEN		PLANNUMMER 49
ÄNDERUNGSINDEX B	PLANGRÖSSE 50 / 40	ERSTELLDATUM 18.02.2013
PLANBEZEICHNUNG GRUNDRISS UNTERGESCHOSS REVISIONSPLAN		GEPLANT MIT GEO MK
		MASSSTAB 1:50

LEGENDE

- BESTEHEND (grey box)
- ABBRUCH (yellow dashed box)
- NEU (red box)

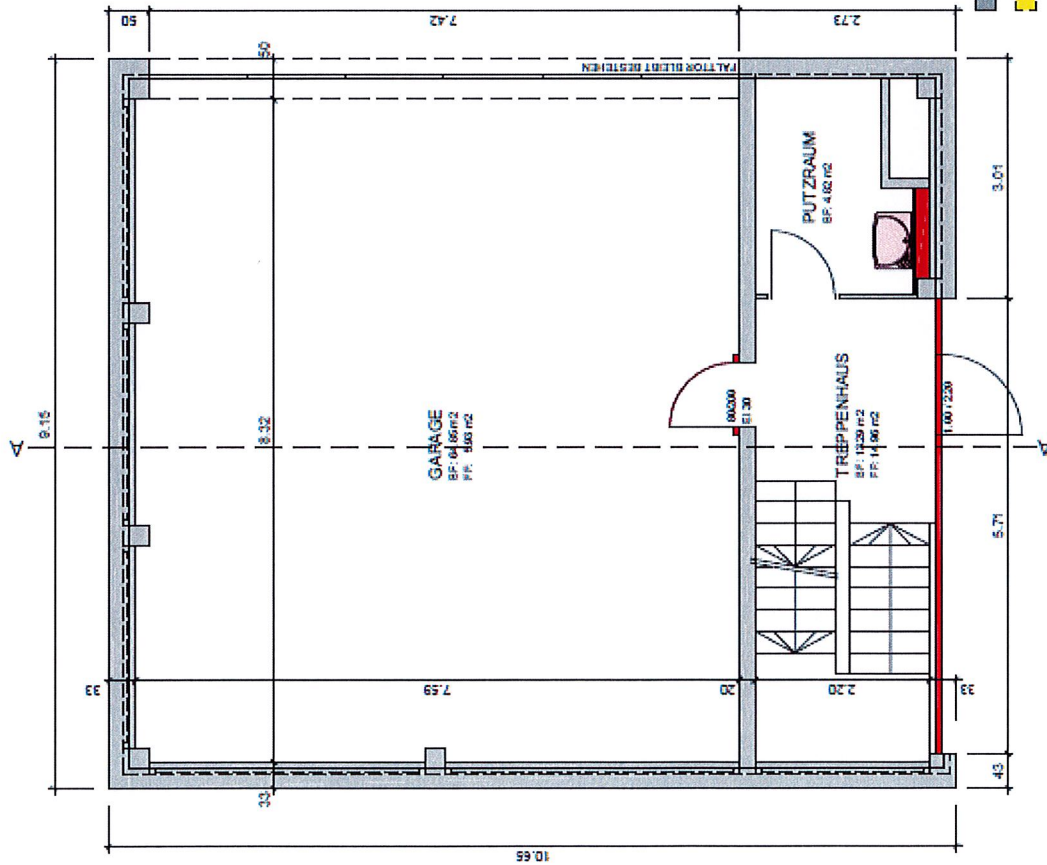


- BESTEHEND (grey box)
- ABBRUCH (yellow box)
- NEU (red box)

B	REVISIONSPLAN			01.05.13	MK
A	T. AUSGABE			18.02.13	MK
INDEX	ÄNDERUNG			DATUM	GEZ.

LETZTE ÄNDERUNG
01.05.2013

Bauherrschaft	EAO AG, TANNWALDSTRASSE 88, 4600 OLTEN		Baunummer	12-120
Gebiet	UMBALU WOHNHAUS, TANNWALDSTR. 88, 4600 OLTEN		Plannummer	50
Änderungsindex	B	50 / 30	Erstellungsdatum	18.02.2013
Flächezeichnung			Geplamt/CAD	MK
Grundriss	ERDGESCHOSS		Maßstab	1:50
	REVISIONSPLAN			

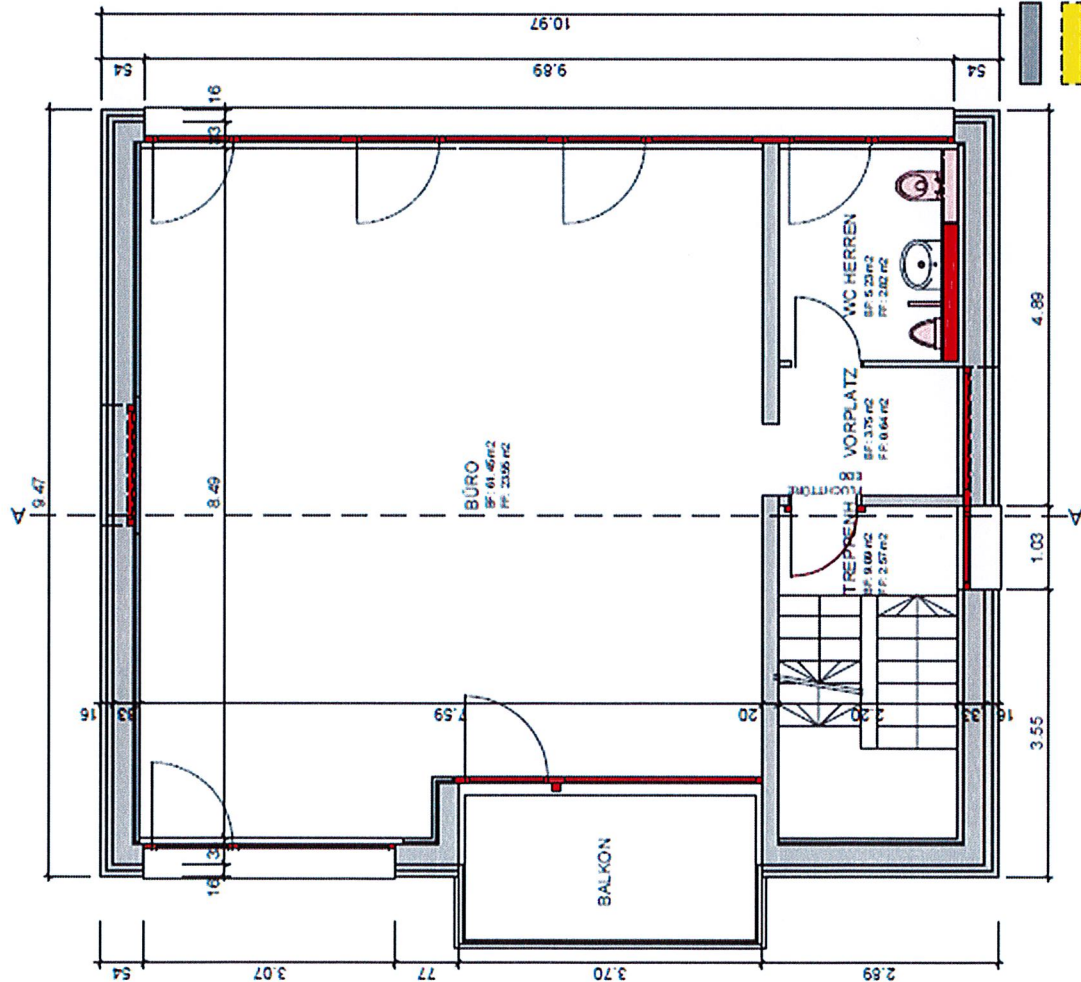


BESTEHEND
ABBRUCH
NEU

INDEX	ÄNDERUNG	DATUM	GEZ.
B	REVISIONSPLAN	01.05.13	MK
A	1. AUSGABE	18.02.13	MK

LETZTE ÄNDERUNG
01.05.2013

BAUWERKSCHAFT	EAO AG, TANNWALDSTRASSE 88, 4600 OLTEN	DACHNUMMER	12-120
OBJEKT	UMBAU WOHNHAUS, TANNWALDSTR. 88, 4600 OLTEN	PLANNUMMER	51
ÄNDERUNGSBEZUG	PLANKRÖSSE 50 / 30	GEPLANT MIT CAD	MK
PLANZEICHNUNG	ERSTELLDATUM 18.02.2013	MASSSTAB	1:50
GRUNDRISS			
1. OBERGESCHOSS			
REVISIONSPLAN			


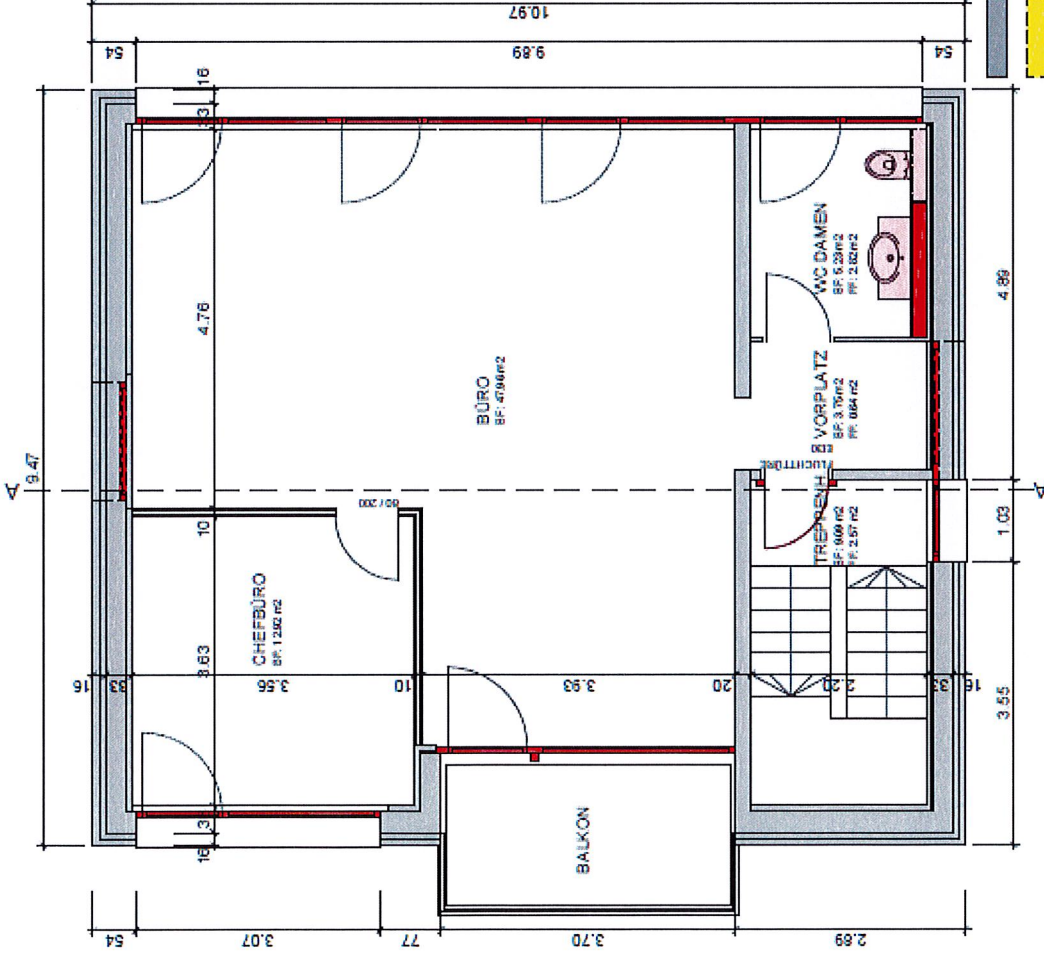


■ BESTEHEND
 ■ ABRUCH
 ■ NEU

B	REVISIONSPLAN			01.05.13	MK
A	1. AUSGABE			18.02.13	MK
INDEX	ÄNDERUNG			DATUM	GEB.


LETZE ÄNDERUNG
01.05.2013

BAUSCHRIFT	EAO AG, TANNWALDSTRASSE 88, 4600 OLTEN				BAUNUMMER	12-120		
OBJEKT	UMBAU WOHNGEHÄUSE, TANNWALDSTR. 86, 4600 OLTEN				PLANNUMMER	52		
ÄNDERUNGSINDEX	B	PLANGRÖSSE	50 / 30	ERSTELLDATUM	18.02.2013	GEPLANT MIT CAD	M/K	
PLANGRÖSSE							MASSSTAB	1:50
2. OBERGESCHOSS								
GRUNDRISS								
REVISIONSPLAN								

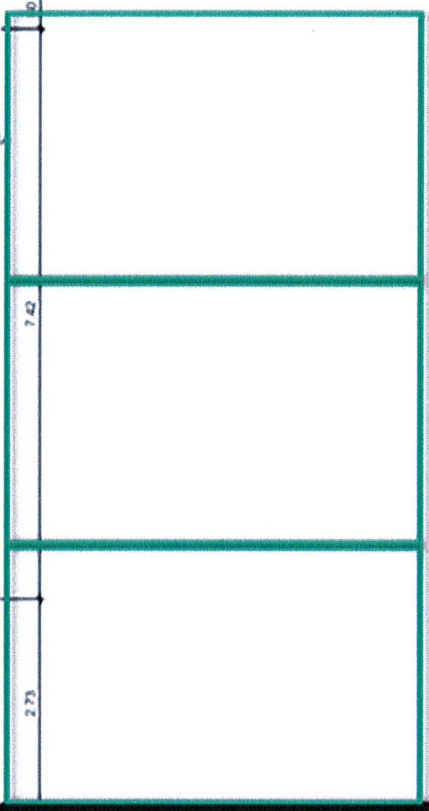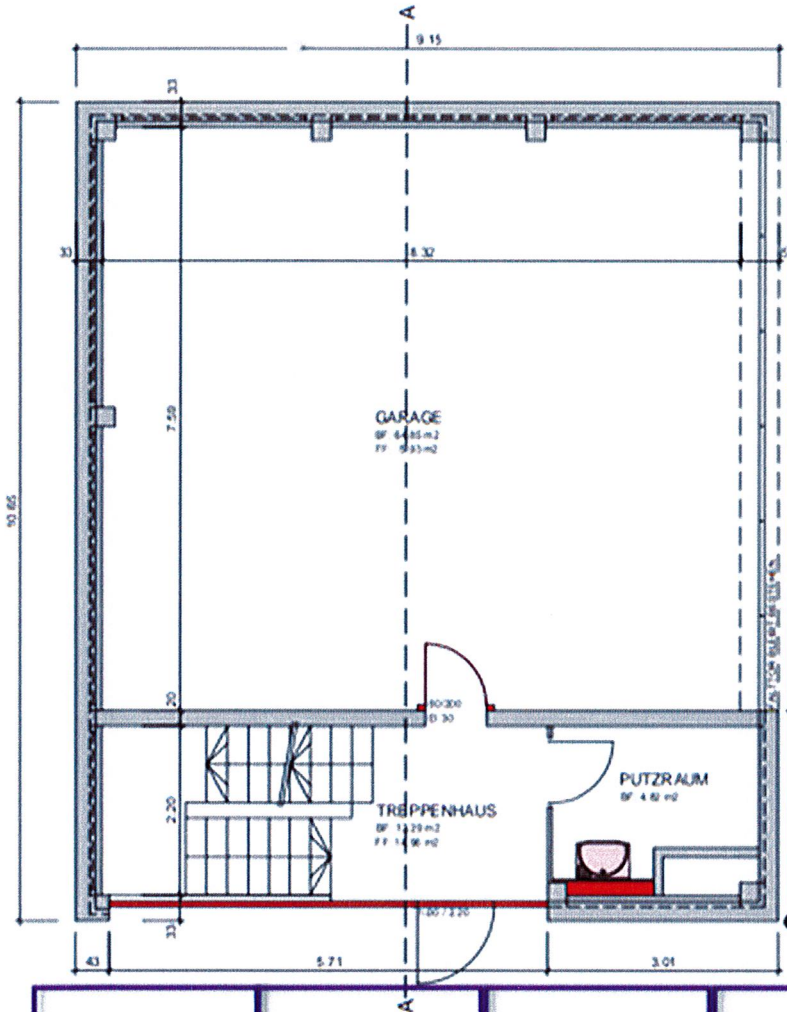

3 Parkplätze im Areal

Arealtor

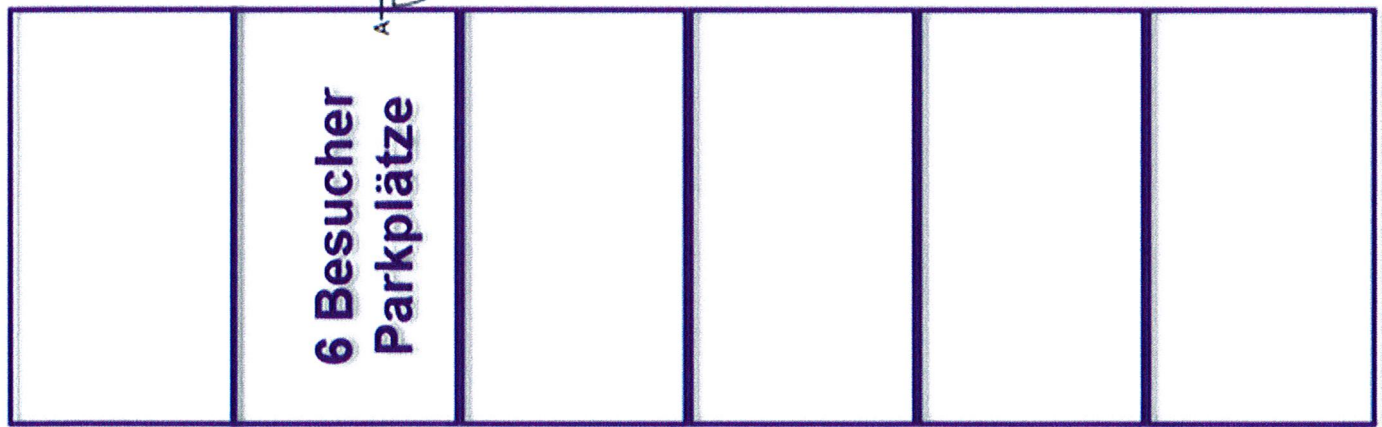

**6 Besucher
Parkplätze**