



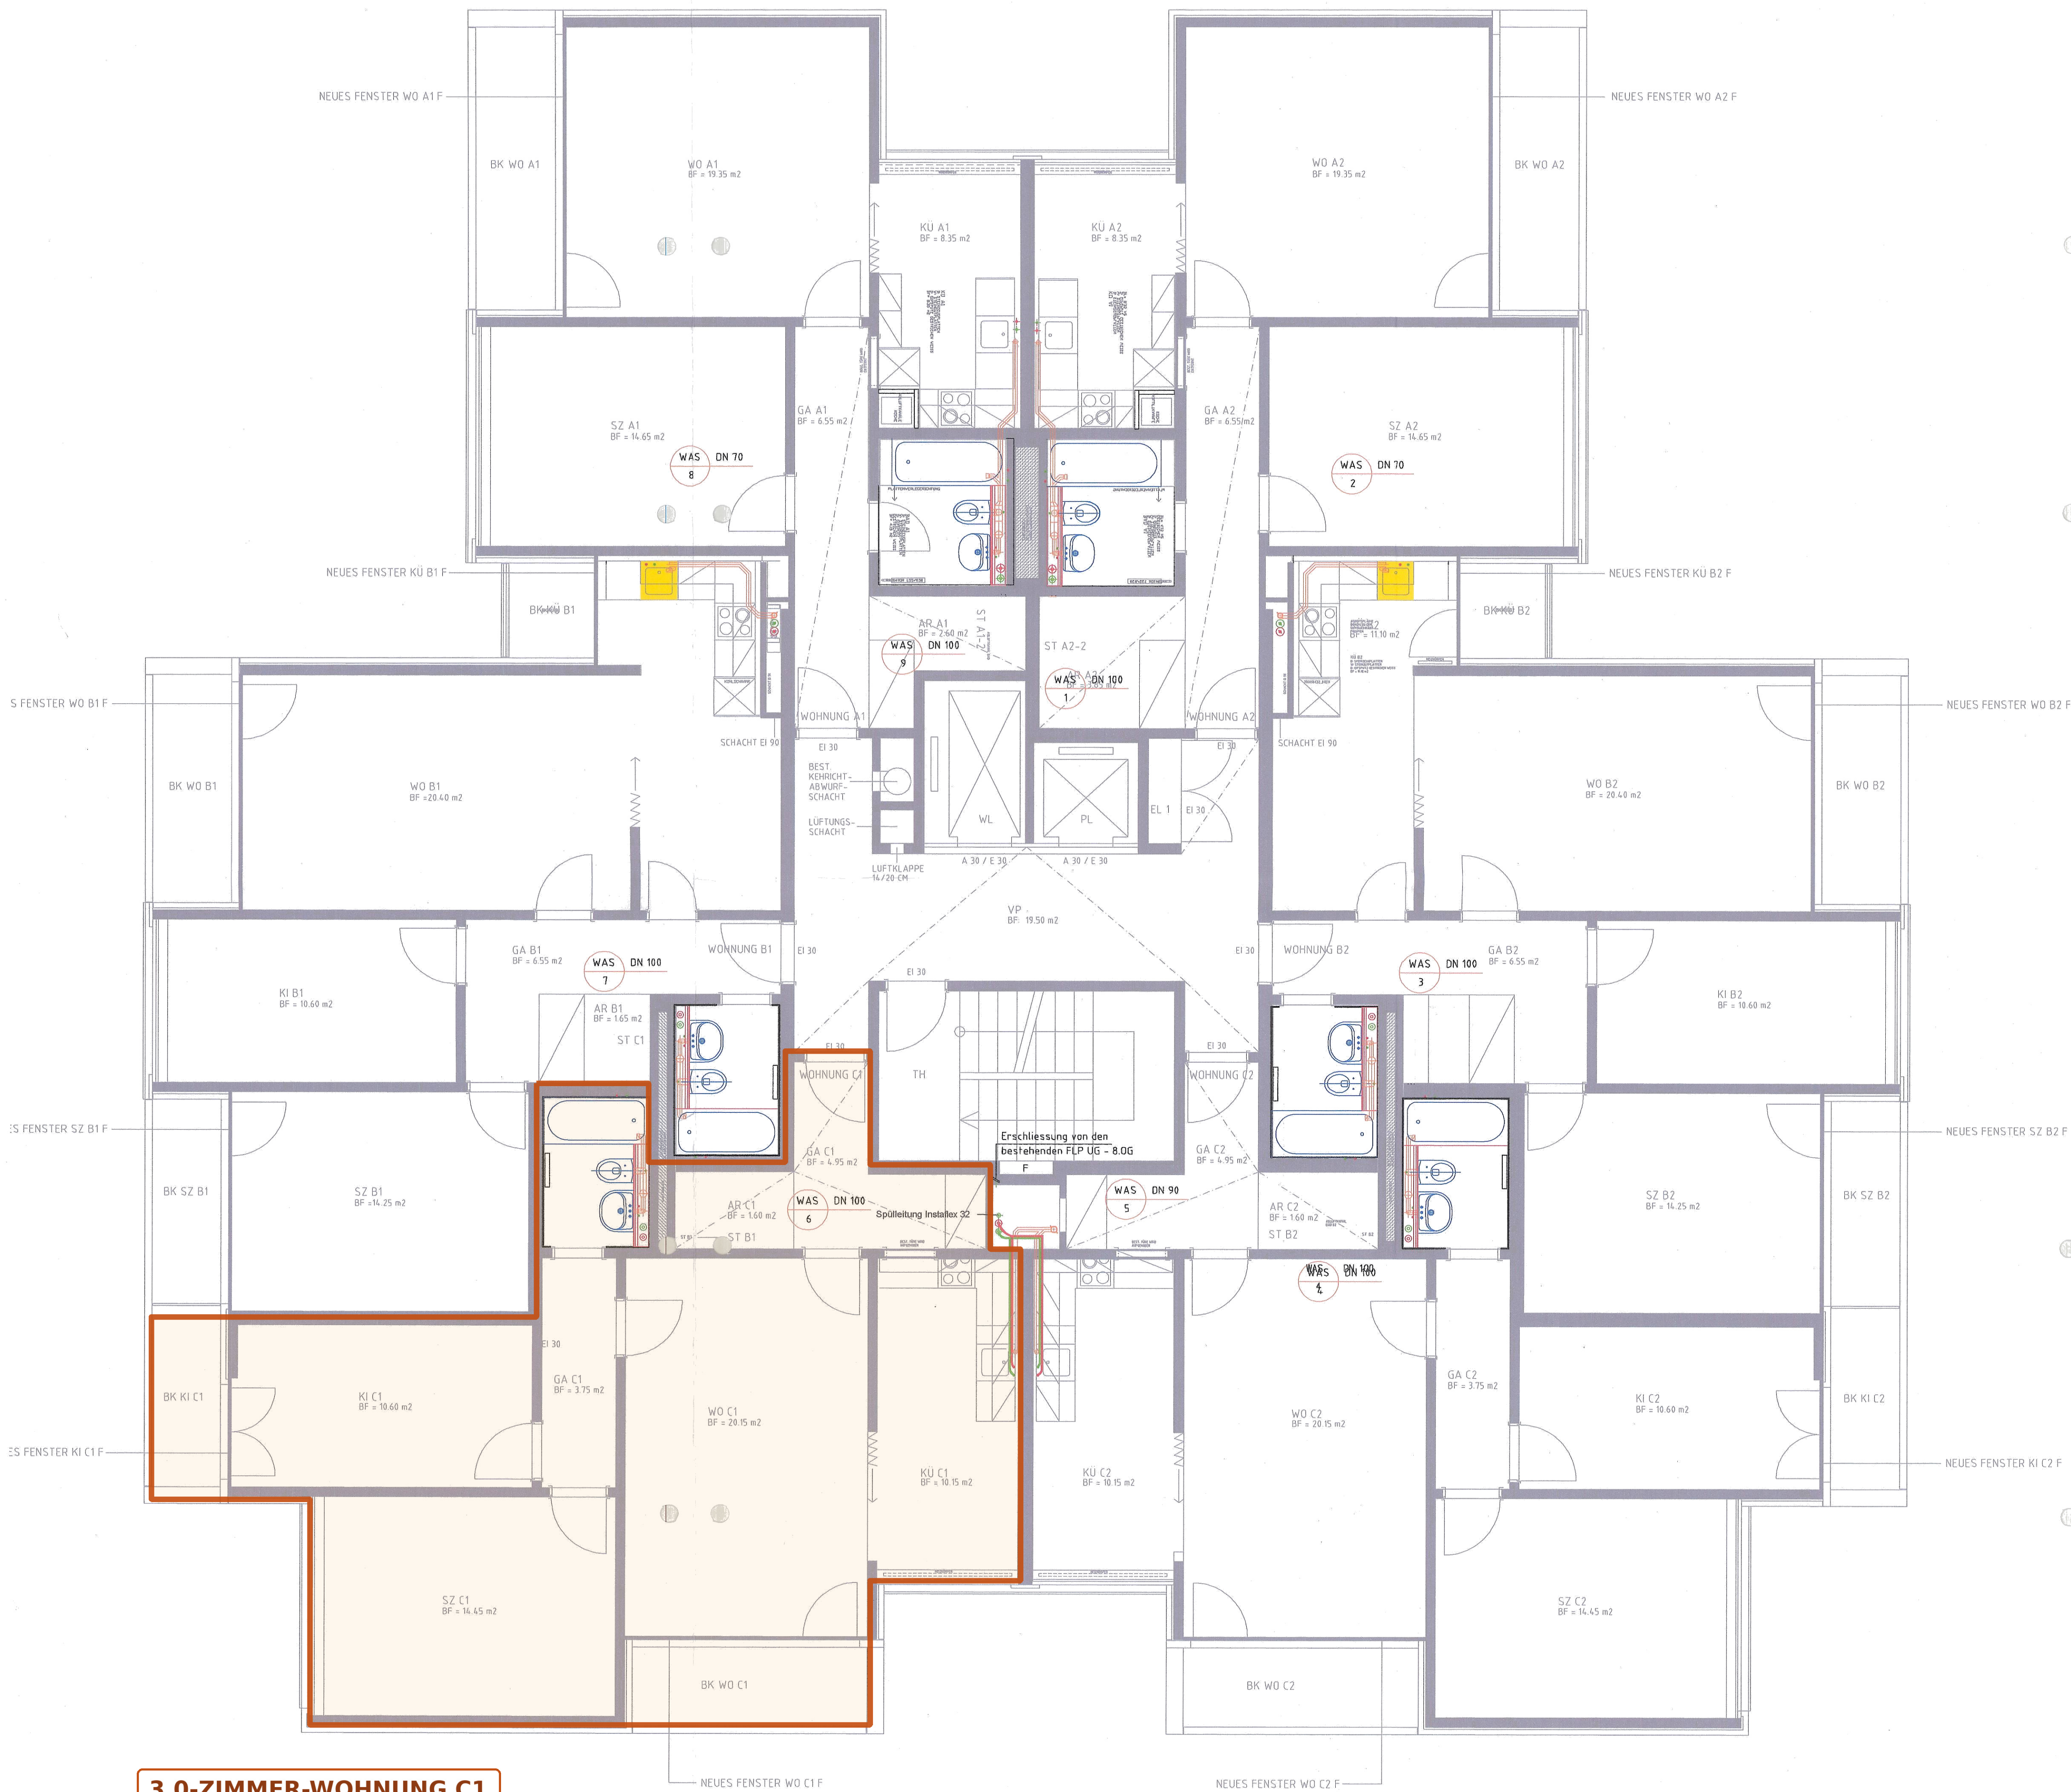

3,0-ZIMMER-WOHNUNG C1

LEGENDE SANITÄR

BEZEICHNUNG:

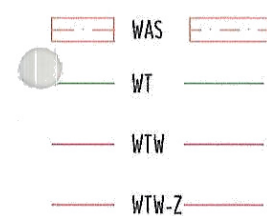


MEDIUM:

Schmutzwasser
Kaltwasser
Warmwasser
Warmwasser Zirkulation

PH = Hochhaus A, B, C, D, E = Südtyp I, II, III = Maisonette

Situation Ohne Mass

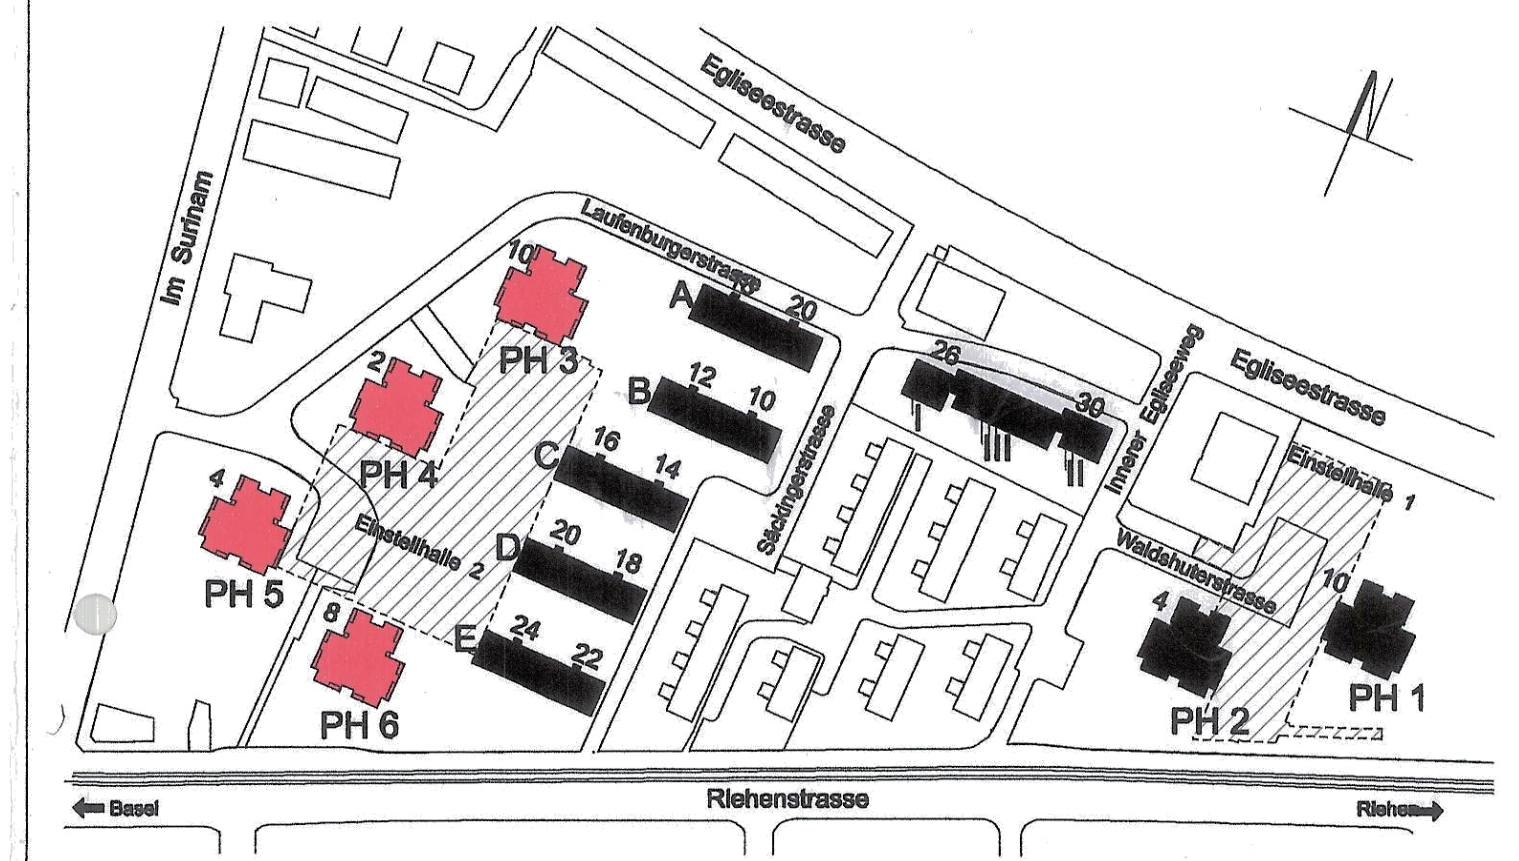

Wincasa
Immobilien-Dienstleistung
Grüzelefeldstrasse 41, PF
8401 Winterthur

Vertreten durch

23.05.2008 sesa

REV.:

Mssst.: 1:50

Format: 84/60

Laufenerstr. 2, 4058 Basel
Revisionsplan Sanitär 1.OG- 9. OG