


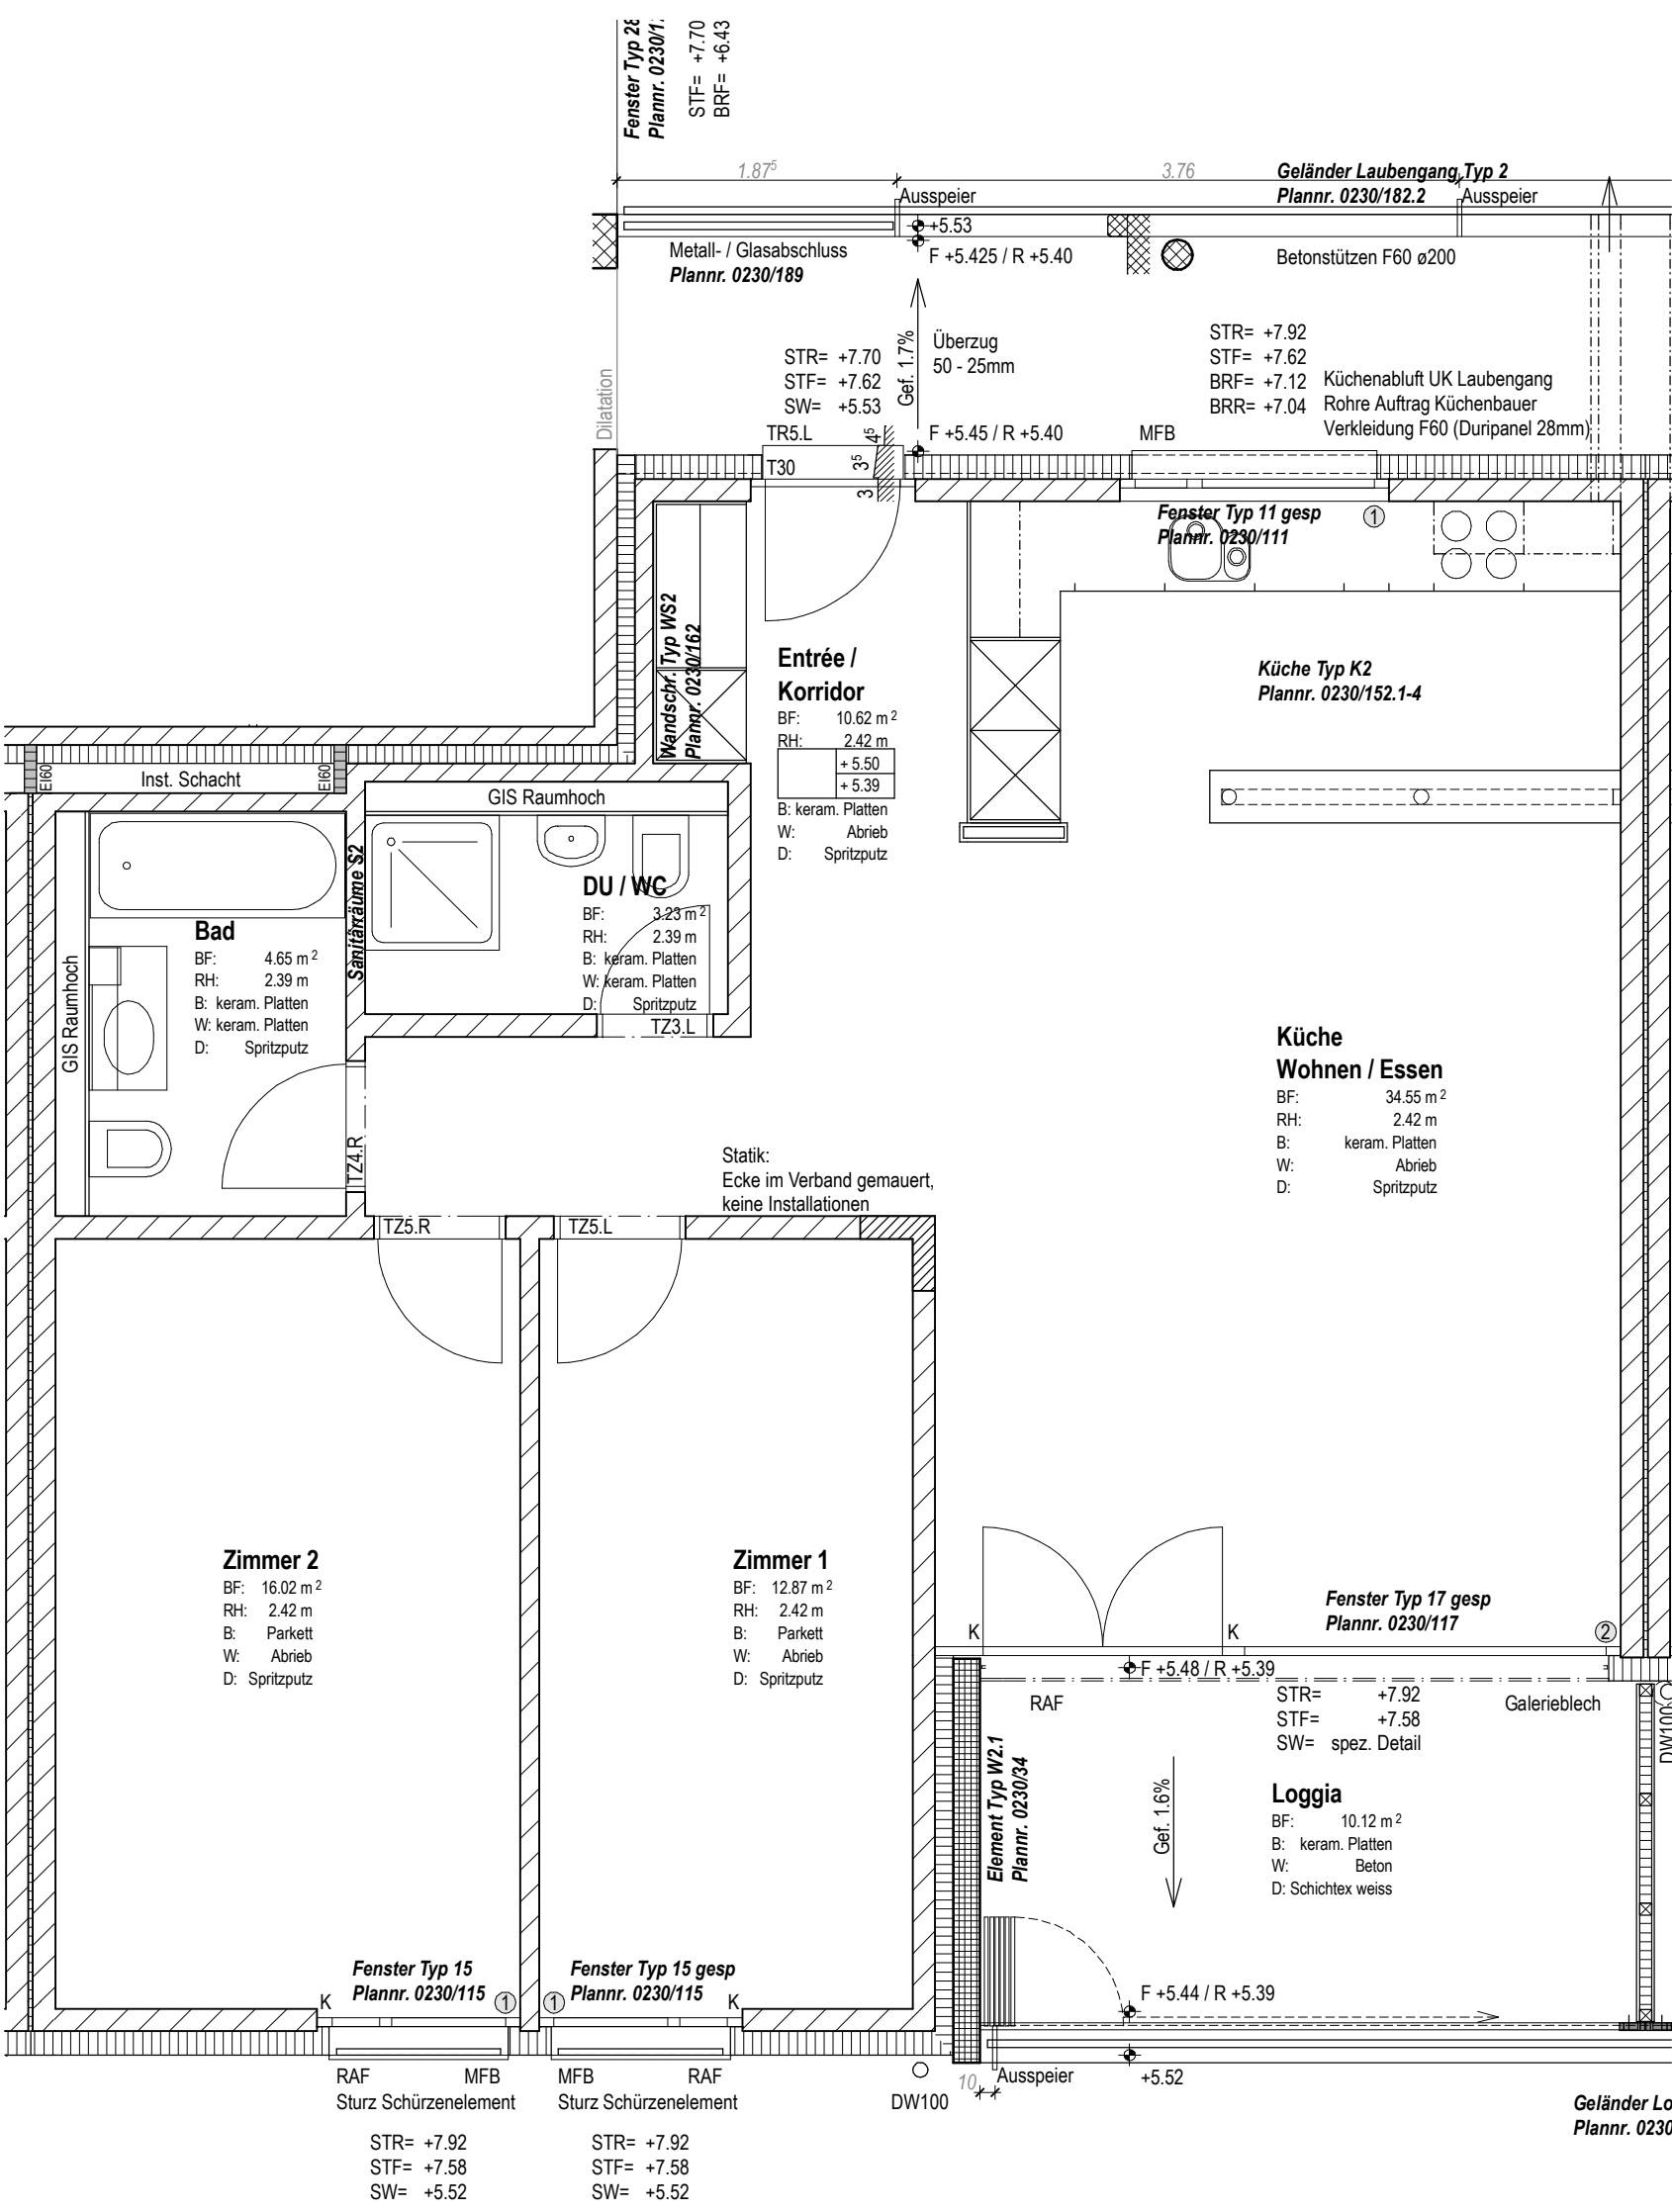

Typ 2: 3 1/2 Zimmer  
Anzahl: 22 (11+11)  
Küche: Typ K2  
Sanitär: Typ S2



AW 03 / 04 / 08 / 09 / 13 / 14 / 18 / 19  
AM 05 / 06 / 09 / 10 / 13 / 14  
AO 02 / 03 / 06 / 07 / 10 / 11 / 14 / 15

Revisionsplan 22.05.2007

Pensionskasse des Bundes PUBLICA, Holzikofenweg 36, 3003 Bern  
Frutiger AG, Generalunternehmung, Frutigenstrasse 37, 3601 Thun  
0230.00 Baufeld A - Überbauung Oberli Au, Blümlisalpstrasse, 3627 Heimberg

Ausführungsplan - Wohnungstypen 1:50

Plannr. 0230/74 - Format A3 - Gez. 18.04.2005 brk  
Rev. 27.05.05 brk, 02.06.05 brk, 15.06.05 brk, 29.07.05 brk, 09.08.05 brk, 09.11.05brk

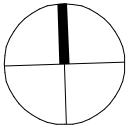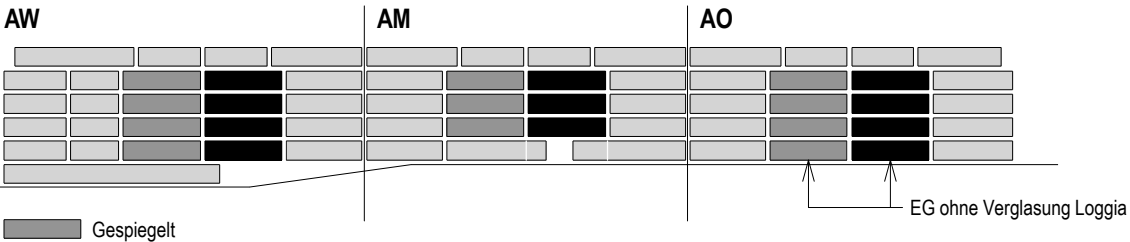

rychener zeltner architekten ag