



- Revision 1** (24.03.09) (betrifft Plan Grundriss Niveau 2):
 Grundrissanpassungen gem. Angaben Romano Lipp (siehe Mail und Beilagen vom 23.03.09).
 Küche angepasst, Zimmer 2 vergrößert, Zimmer 3 fällt weg, Garderobe, Geschirrspüler + zusätzlicher Ausguss im Keller, Zementplatten auf Terrasse werden ersetzt durch Kies oder/und Holzrost.
- Revision 2** (03.06.09) (betrifft alle Pläne):
 - Niveau 6: Lift wird nicht mehr bis ins Attika geführt (wurde nicht bewilligt).
 Sichtschutzwand nordsüdseitig Attikaterasse weggelassen, jetzt wieder Stand Baueingabe
 - Niveau 6: Sichtschutzwand auf der Südseite weggelassen (wurde nicht bewilligt)
 - Niveau 6: Abstellplatz wieder auf Stand Baueingabe gekürzt
 - Niveau 1-5: Zimmertrennwände / Zimmertüren gem. Wunsch R.Lipp AG angepasst (siehe Mail vom 29.05.09)
 (Wände 12cm, ohne Einbauschrankische, Türe 70cm Abstand zur Wand)
 - Niveau 3-4: Treppe neu aus Blockstufen
 - Niveau 4-5: Treppe neu in Ortbeton
 - Niveau 5: Schräge Wandscheibe angepasst und nach Süden geschoben, Durchgang für Treppe 80cm.
 - Niveau 0: Durchgang entlang Westfassade zur Nordfassade
- Revision 3** (10.06.09) (betrifft Plan Grundriss Niveau 5):
 - Sanitärverteilung umplatziert
- Revision 4** (12.06.09) (betrifft alle Grundrisse Niveau 1 bis 5):
 - Zimmertrennwände wieder 15cm, Trennwand Ankleide zu Bad neu 12 cm, sowie Trennwände Keller neu 12 cm
- Revision 5** (30.06.09) (betrifft alle Grundrisse Niveau 1 bis 5):
 - Bodenaufbau im Kellerbereich der Wohnungen angepasst, neu mit Unterlagsboden und Dämmung (OK = OK FB Wohnungen)
- Revision 6** (01.09.09) (betrifft nur Grundrisse Attika Niveau 6):
 - Attikageschoss nach Käuferwunsch angepasst: Badezimmer neue Anordnung Apparate und Türe, Cheminéeofen im Wohnzimmer, "ev. Zimmer" wird weggelassen → Wohnzimmer wird grösser. Flügelfenster zT gespiegelt, im Wohnzimmer neu Hebeschiebefenster statt Flügelfenster
 - Küche angepasst gem. Mail Lipp AG vom 01.09.09
- Revision 7** (29.09.09) (betrifft alle Grundrisse Niveau 1 bis 6, Westfassade):
 - Westfassade neu mit Hebeschiebefenster im Wohnbereich
 - Wände Wohnen, Essen, Küche, Zimmer und Ankleide neu mit "Abrieb" statt "Weissputz gestrichen"

Detail und Schnittbezeichnungen

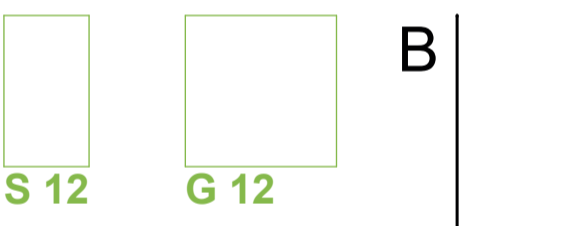

- Revision 5** 30.06.09/FR
Revision 6 01.09.09/FR
Revision 7 29.09.09/FR

Fenster- und Türbezeichnung:

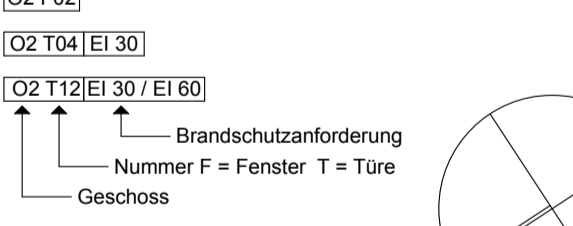

- Brandschutzanforderung
 Nummer F = Fenster T = Türe
 Geschoss
- EG = ±0.00 = 416.10 M.ü.M.
- Aussparung in Decke
 - Wand nichttragend
 - Thermur Element
 - Sichtbetondecke
 - Sichtbetonfläche
 - Revisionen
- Kote fertig
 Kote roh

Sämtliche Betonkanten werden ohne Dreiecksleisten geschalt!
 Deckenkanten und Stürze sind mit Wassernasen auszuführen (Dreiecksleiste)
 Sämtliche Mauerkronen nass in nass sauber abgeglättet!
 Wo nichts anderes vermerkt: Wand- und Deckenschalung Typ 2
 Gefälle von Mauerkronen nach Angabe Architekt!
 In der Regel Quergefälle 1cm in der Richtung der kleineren Mauerhöhe!
 Sämtliche Sockel und Brüstungen im Fensterbereich werden mit 1cm Anzug und Aufbordung betoniert
 Alle Sanitär und Kücheninstallationen mit ISO-Set schalldämmt montieren!
 Unter gemauerten Wänden im UG Folie gegen aufsteigende Feuchtigkeit Bikuplan EGV 3

Revisionsplan

D96 AP50 Grundriss Niveau 0

Objekt: TH Plattenrain, Biberstein
 Bauherr: R. Lipp AG, Gislifuhweg 7, 5023 Biberstein
 Datum: 13.03.09/FR Zeichner: cl Format: A1 Massstab: 1:50
 Revision 6: 01.09.09/FR Revision 5: 30.06.09/FR Revision 3: 10.06.09/FR Revision 4: 12.06.09/FR

Frei Architekten AG Bleichmattstrasse 43 5000 Aarau
 Telefon 062 834 90 50 Telefax 062 834 90 60 info@frei-architekten.ch www.frei-architekten.ch

V:\D96 TH Plattenrain, Biberstein\Pläne\AP-Ausführungspläne\D96 AP50.pln gedruckt am: 28.05.2010 Grundriss Niveau 0.ppt\dwg

