


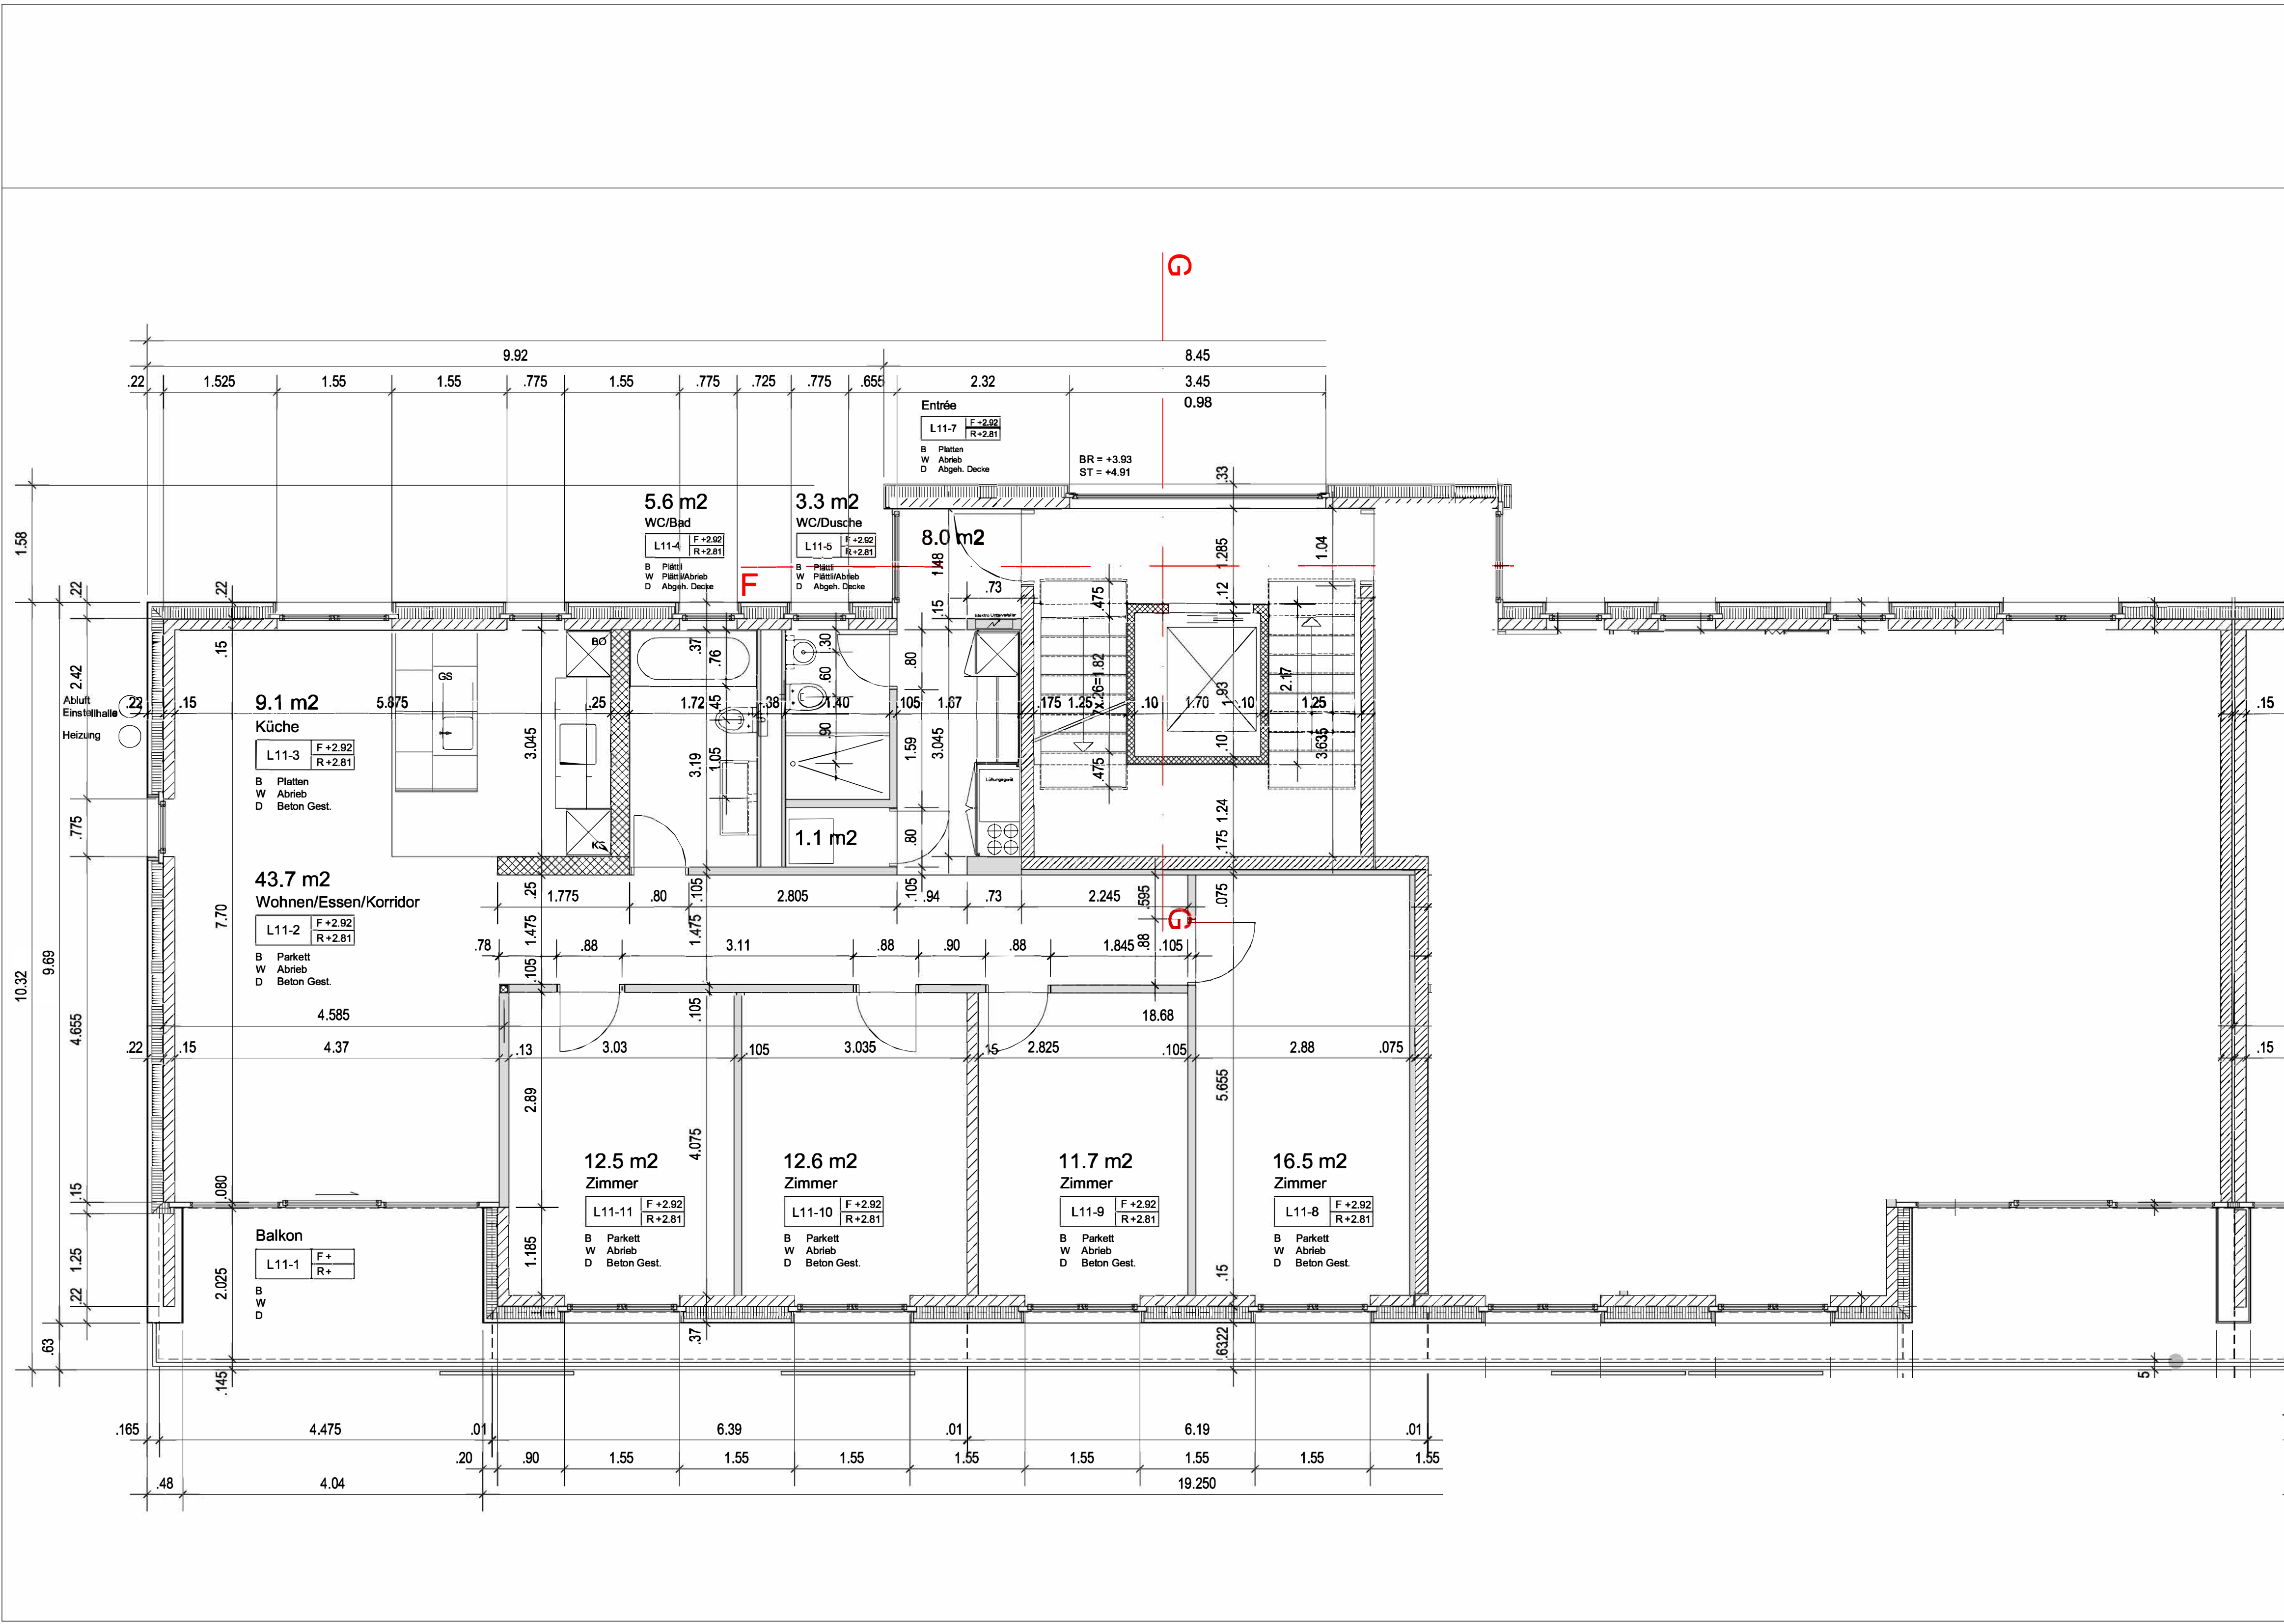

Bauherr:

Labag Landhaus Bau AG
c/o Piri AG
Sägestrasse 66
3098 Köniz

Telefon 031 971 74 71
Telefax 031 971 14 54

WOHNÜBERBAUUNG WEISSENSTEIN, BERN

LEGENDE

Beton

Beton Vorfabriziert

Backstein BN

Backstein Calmo

Kalksandstein

Wärmedämmung

Leichtbauwand

...

...

Rev.

Datum

Gez.

Vermessungspunkt 1 = 561.93

EG Längsbau = ±0.00 = 561.82

Bauingenieur Moor, Hauser & Partner Gutenbergstrasse 14 3011 Bern	Tel 031 387 80 80 Fax 031 387 80 90	...	Datum		Plannummer
			Gez.		...
			Rev.		...
HLSE Planer Roschi + Partner AG Schermenwaldstrasse 10 3063 Ittigen	Tel 031 917 20 20 Fax 031 917 20 21	...	Datum		Plannummer
			Gez.		...
			Rev.		...
Bauphysik Zeugin Bauberatungen AG Schulhausgasse 14 3110 Münsingen	Tel 031 721 23 67 Fax 031 721 61 37	...	Datum		Plannummer
			Gez.		...
			Rev.		...
Elektroplaner Seibberger AG Funksstrasse 11 3084 Wabern	Tel 031 960 26 26 Fax 031 960 26 22	...	Datum		Plannummer
			Gez.		...
			Rev.		...

Generalplaner		Burckhardt + Partner AG Architekten Generalplaner Galgenfeldweg 16 3000 Bern 22				Telefon 031 335 21 11 Telefax 031 335 21 55	
Revisionsplan Grundriss 1.OG L1						Plannummer 520	
Auftragsnummer 513008	Status 31.08.06	Massstab 1 : 50	Format 84x45	Gezeichnet ms	Visum rp/31.08.06	Revision 0	

P:\Projekte\513008_Wohnueberbauung_Bern_Weissenstein\10_Plane\CAD\Revisionsplan

burckhardtpartner  bern