

 
3063.01

GESCHÄFTSHAUS VADIANSTRASSE 59  
VADIANSTR. 59 9000 ST. GALLEN

Provisor	3063-216-000-04
Messstab	1:50
Planzustand	150/150
Gezeichnet	hjs
Geprüft	hjs
Datum	10.11.2009
Blattzahl	6

Werkplan (Revisionsplan)

6.Obergeschoss



Architekt	Bühler & Bühler Architekten	Hiltweg 33 9000 St. Gallen	Tel 071 222 44 48 Fax 071 222 24 09	e-mail: <a href="mailto:colp@buehler-arch.ch">colp@buehler-arch.ch</a>	Objektnummer
Baugewerke	Fürer Bergliot Klopfer AG	Vaduanstrasse 27 9000 St. Gallen	Tel 071 222 26 55 Fax 071 222 26 41	e-mail: <a href="mailto:egg@fbk.ch">egg@fbk.ch</a>	Objektnummer
HLB - Ingenieur	berthiger AG	Vaduanstrasse 21 9000 St. Gallen	Tel 071 414 02 32 Fax 071 414 02 29	e-mail: <a href="mailto:berthiger@berthiger.ch">berthiger@berthiger.ch</a>	Objektnummer
Elektroniker	Atal Elektroverlag AG	Schwabstrasse 4 / 4a 9001 St. Gallen	Tel 071 220 00 89 Fax 071 220 00 90	e-mail: <a href="mailto:h@atalektronik.ch">h@atalektronik.ch</a>	Objektnummer
Bauprüfer	Institut Signe Bautechnik, Baustatische	Bühlstrasse 14 9000 St. Gallen	Tel 071 278 62 20 Fax 071 278 62 16	e-mail: <a href="mailto:berthiger@institute.ch">berthiger@institute.ch</a>	Objektnummer

Index	Datum	Bemerkungen	Bearbeitet von
2	25.08.2009	Architektur neu 3.14 / Feuerlöschposten	hjs
3	07.08.2009	Feuerlöschposten entfernt ersatzlos	hjs
4	06.08.2009	West 1.00m	hjs
5	27.08.2009	Ost, T30 / T5 nach BYD, Brüst. Treppe Ortabeton	hjs
6	03.08.2009	Nachführungen	hjs

**Bemerkungen Architekt**

- Alle Masse sind Richtmaße und sind vom Untermassner am Bau zu kontrollieren. Unstimmigkeiten sind der Bauleitung sofort zu melden.
- Türschwelle versteht sich als OK fertig, höherem Boden bis UK reifen Sturz.
- Türöffnungen ohne Hochbaugänge sind raumbuch.
- Distanzlinien gemessen Ingenieurbüro

**Legende**

	Beton / Betonbeton		Fassade Aussenisolation		UK reife Decke
	Kaltschalstein		Fassade Hinterlüftet		OK fertig Boden
	Backstein normal		B: Bodenbelag		OK rohe Boden
	Beton vorbetoniert		W: Wandbelag		OK rohe Boden
	Kunststein		D: Deckenbelag		
	Vollgipsplatten				
	Gips-Steuerwand				
	Wärmedämmung				

**Raumname**

EG +/- 0.00 = 676.07

**Abkürzungen**

OKRB	OK rohe Boden	RLS	Raffinierenstören
OKFB	OK fertig Boden	KAM	Kalkkammermaße
BHR	OK Brüstung	K	Kurbel
Skh	OK Schwelle	M	Motor
ST	UK Sturz		
Br	OK Brüstung		

