



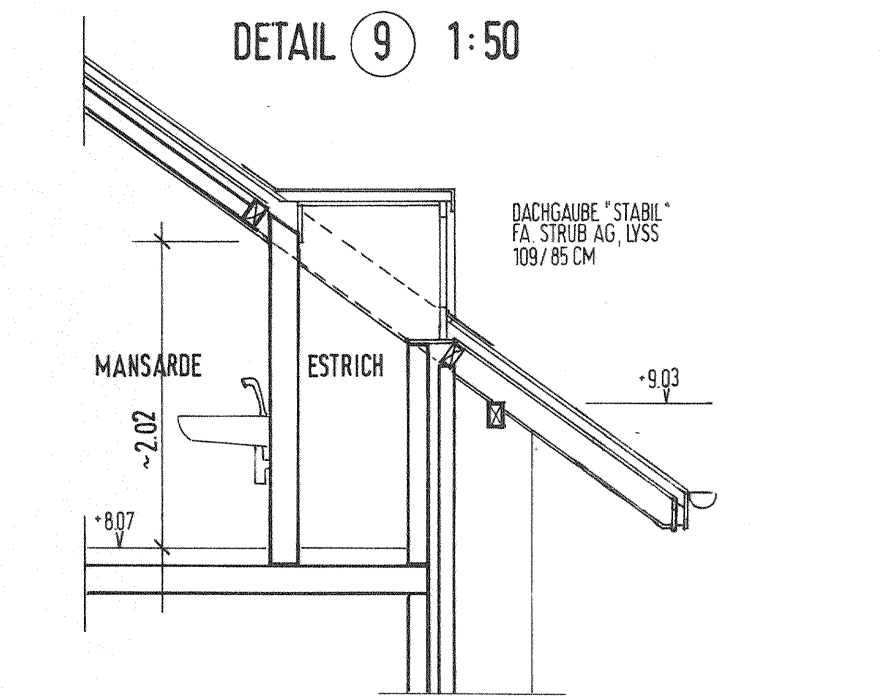

OK FB DACHGESCHOSS ± 0.00 = 600.10 MÜM HAUS 80
OK FB 2.OBERGESCHOSS ± 0.00 = 599.40 MÜM HAUS 82

LEGENDE:
0.00 1-0.07 FERTIG I RHM
S SCHW. BR R/F ST R/F DW MFB B SCHW BK RAF GK PS BA ROL
BACKSTEIN
BODEN
SCHWELLE
BRÜSTUNG RHM / FERTIG
STURZ RHM / FERTIG
DACHWASSER
FALZDACH
METALLFENSTERBANK
BETONSWELLE
BETONKANT
KAPPLAMELLE
GELENKKUGEL
PUTZHAARK
BODENBELAG
FALZLADEN

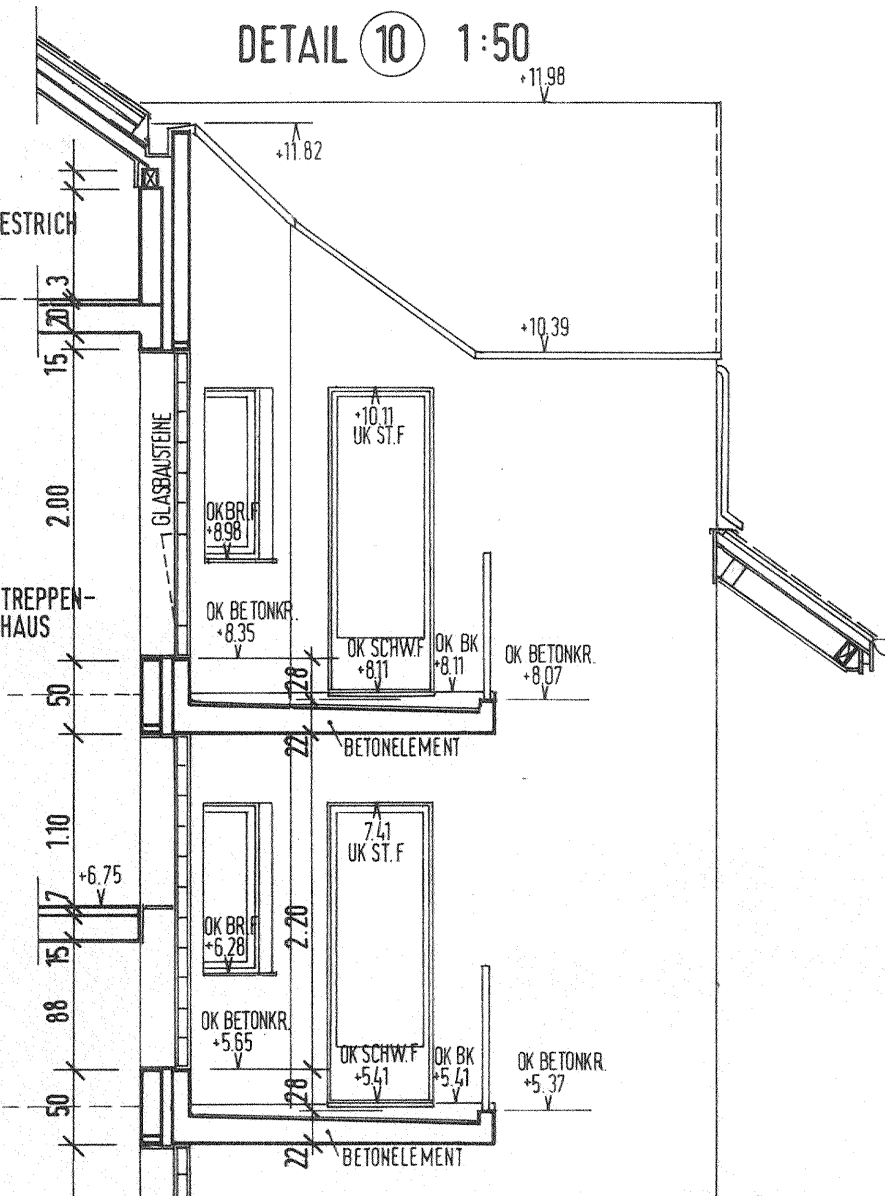


SANITÄR INGENIEURBÜRO A. RIESEN
MONBIJOUSTRASSE 21 3011 BERN TEL.031 26.02.11
31.7.1989 GEZ. M.S. NR. 235-4-23A REV.27.11.90 SS.

REINWOHNTERGEMEINDE
KÖNIGZ P.KASSIE

RECHNUNG 231.107

GRUNDRISS 1:300

EINLEGE-UND MONTAGE- PLAN
SANITÄR+LÜFTUNG
BODENPLATTE 2.OG


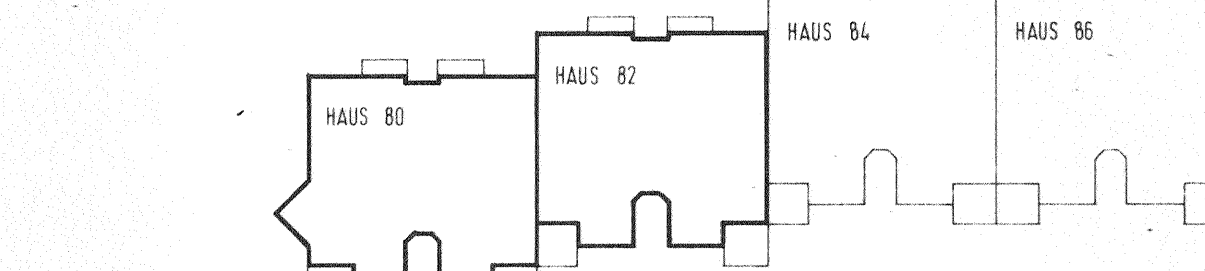


REVISIONSPLAN



DAT 112 1988 ml REV. 2.2.1989 ml PL GR 105/50

HOSCHKE - BURKHARDT ARCHITECTEN AG CHAUMONTWEG 20 3028 SPIEGEL TEL 031/53 71 11

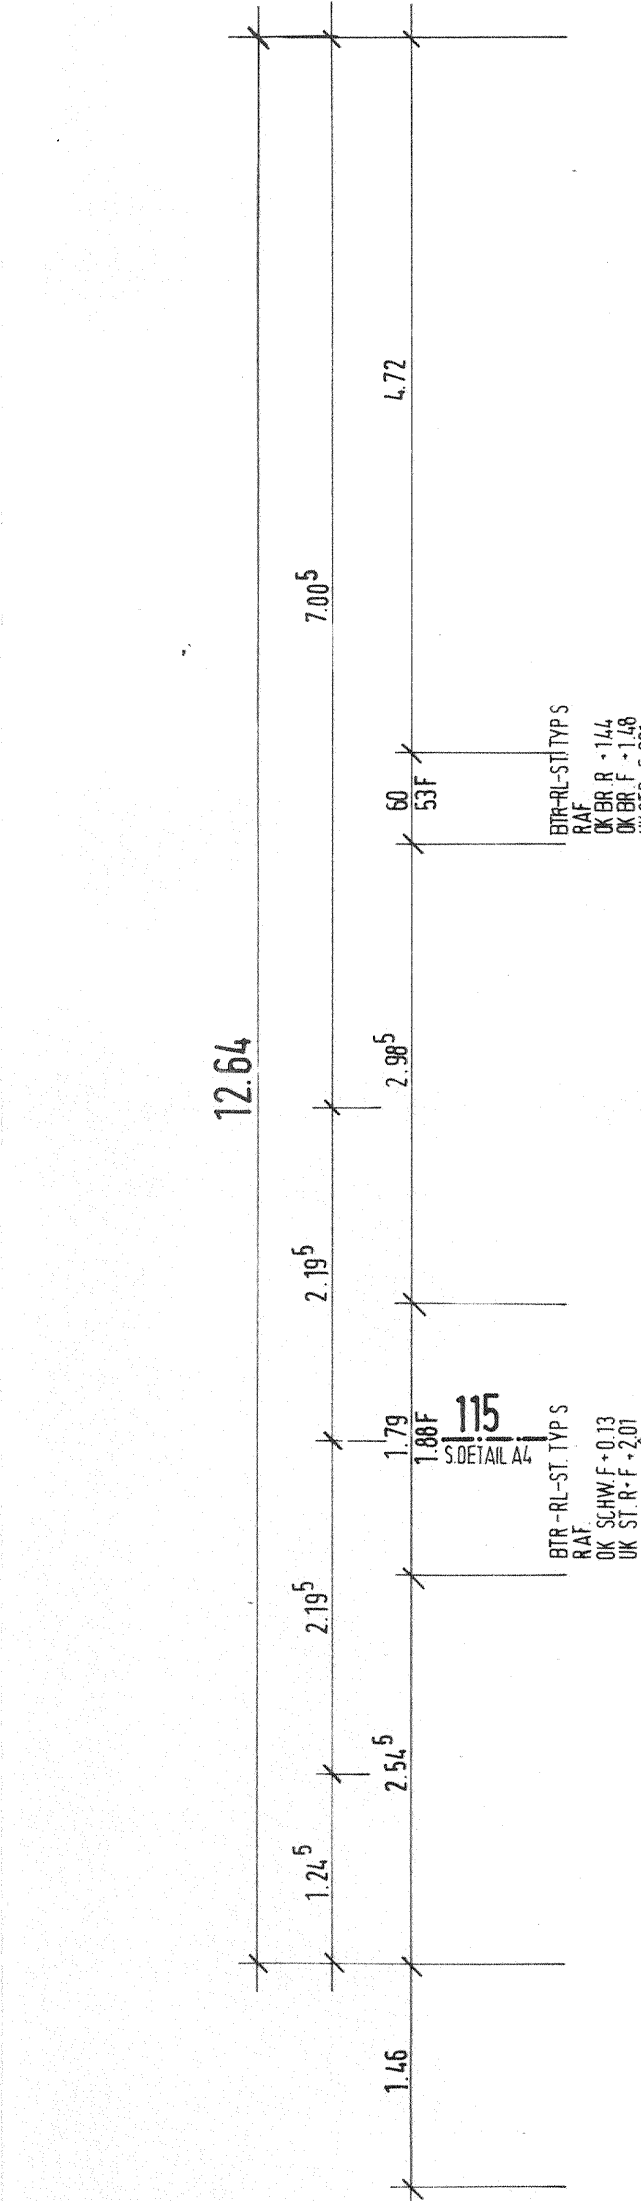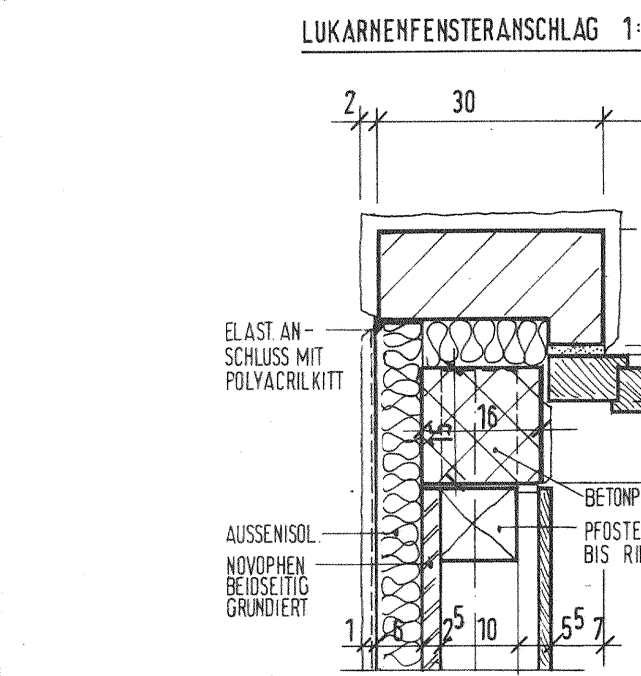

15.38
HAUS 80

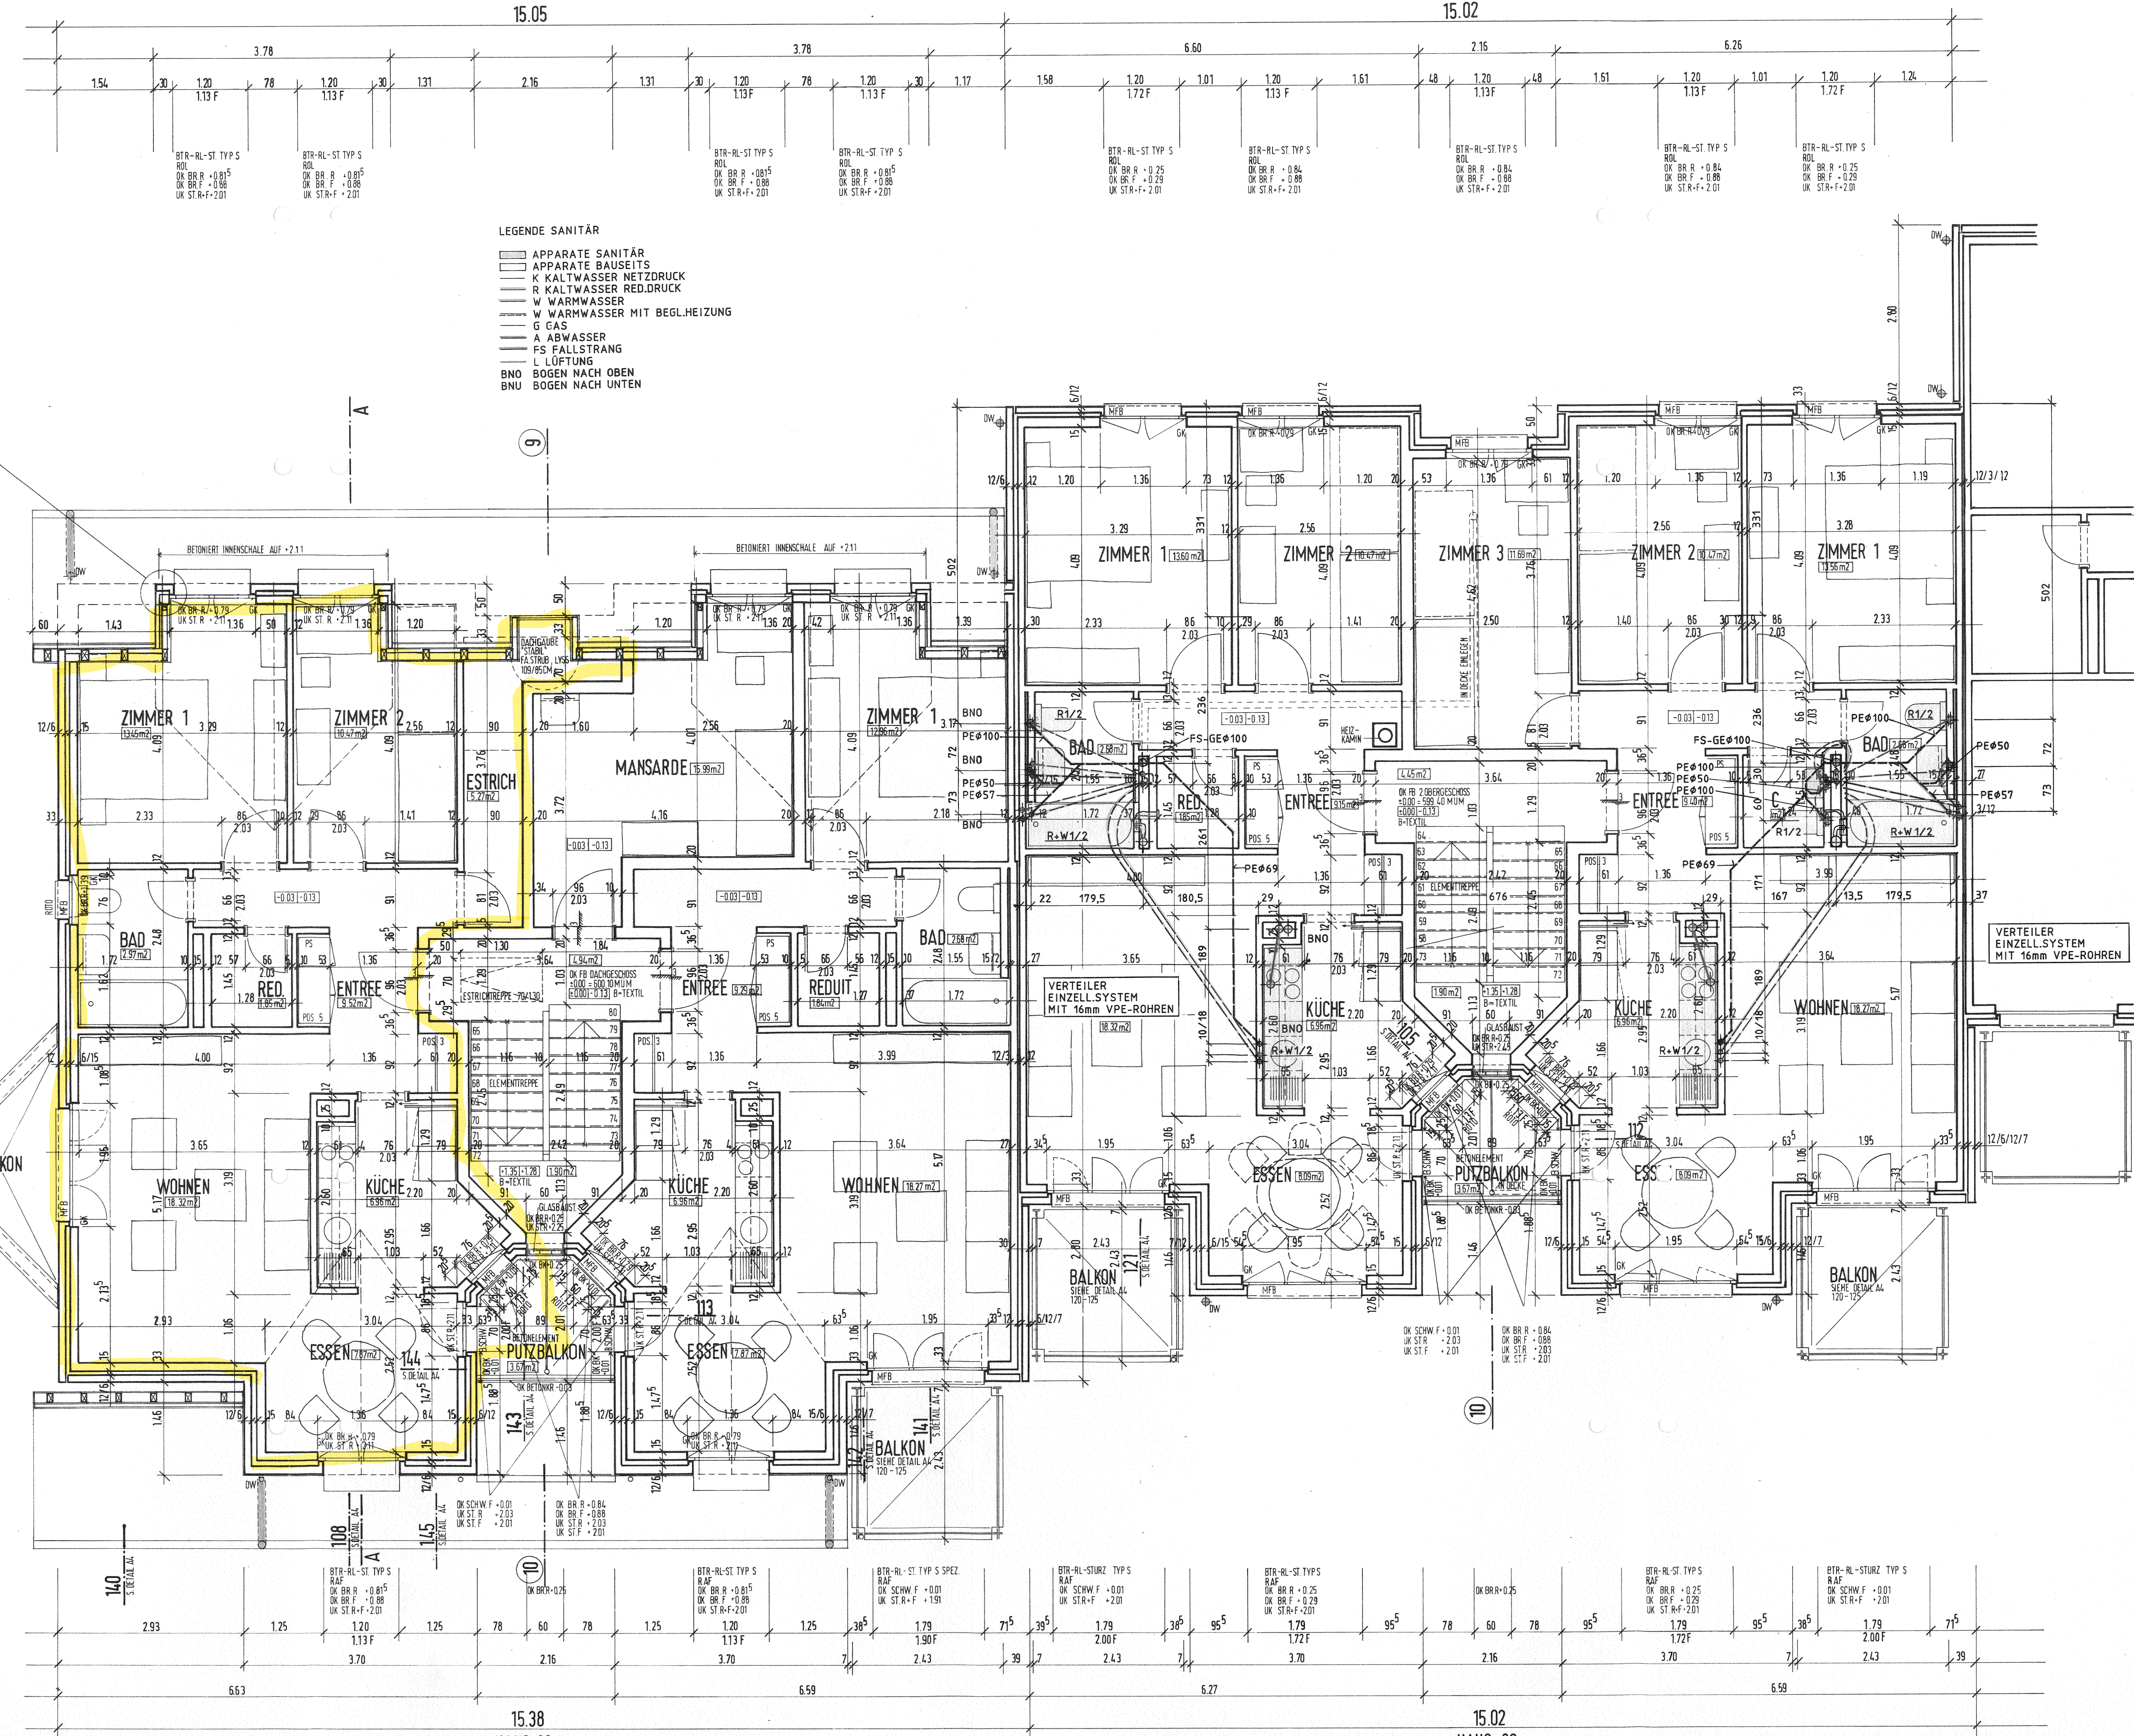

15.38
HAUS 80

15.02
HAUS 82