

**ca. 307m²
zu vermieten**

LEGENDE

	STALBETON		MFB METALLFENSTERBANK		AD ABGEHÄNGTE DECKE
	BETONFERTIGTEILE		BSW ZEMENTSCHWELLE		DD DECKENDURCHBRUCH
	KALKSANDSTEIN		BR BRÜSTUNG		WD WANDDURCHBRUCH
	BACKSTEIN		ST STURZ		DS DECKENSCHLITZ
	STÄNDERWAND		DW DACHWASSER		BS BODENSCHLITZ
	WÄRMEDÄMMUNG		RWF RAUFPUTZSCHICHT		WS WANDSCHLITZ
			FVV FÜLLVERKLEIDUNG		OK OBERKANTE
			R RÖHRE		UK UNTERKANTE
			B BODEN		VV VORVERANKERUNG
			DK DREHKIPPBOCK		RBV ROHBAUVERSPRÜNGE
			W WAND		UZ UNTERZUG
			D DECKE		NA NOTFALLSIDUNG
			BA BODENABLAUF		WUP WASSERDURCHDRINGUNG
			K KURBEL		RWA RAUCH- UND WÄRMEABZUG
			M MOTOR		F FEUERLÖSCHER

GEBÄUDESCHNITTE MST. 1:100 / 1:50

ACHSEN

MATERIALWECHSEL ÜBER DER SCHNITTEBENE

MATERIALWECHSEL UNTER DER SCHNITTEBENE

FASSADENSCHNITTE MST. 1:50 / 1:20 / 1:10 / 1:5

PLANNUMMERNUMMER

VERKLEIDUNGEN:

	Telefon neu		Fernwärme bestehend
	Telefon bestehend		Schmutzwasser neu
	Elektro neu		Schmutzwasser Kanalisation bestehend
	Elektro bestehend		Schmutzwasser (Mikrowasser von begehrtan, begehrtan Dachterrassen)
	TV neu		Verklebung (Mikrowasser von nicht begehrtan, begehrtan Dachflächen)
	TV bestehend		
	Wasser neu		
	Wasser bestehend		

PLANNUMMERNUMMER

XXX	TÜRTPYP
XXX	ANFORDERUNG

OBERFLÄCHEN:


AN ANSTRICH	NS NATURSTEIN
SB SCHÜTTBETON	KU KUNSTSTOFFBODENBELAG
KS KALKSANDSTEIN	ME METAL
PL PLATTEN	LA LAMINAT
GL GLAS	MC METAL
GA GUSSASPHALT	PU PUTZ
GG GRÜSGÄTTERTRICH	PA PARKETT
UB UNTERLAGSBODEN BEHANDELT ZU ZEMENTBERGZUG	TA TAPETE
	TE TEXTILBELAG

PLANNUMMERNUMMER

XXX	TÜRTPYP
XXX	ANFORDERUNG

PLANNUMMERNUMMER

XXX	TÜRTPYP
XXX	ANFORDERUNG

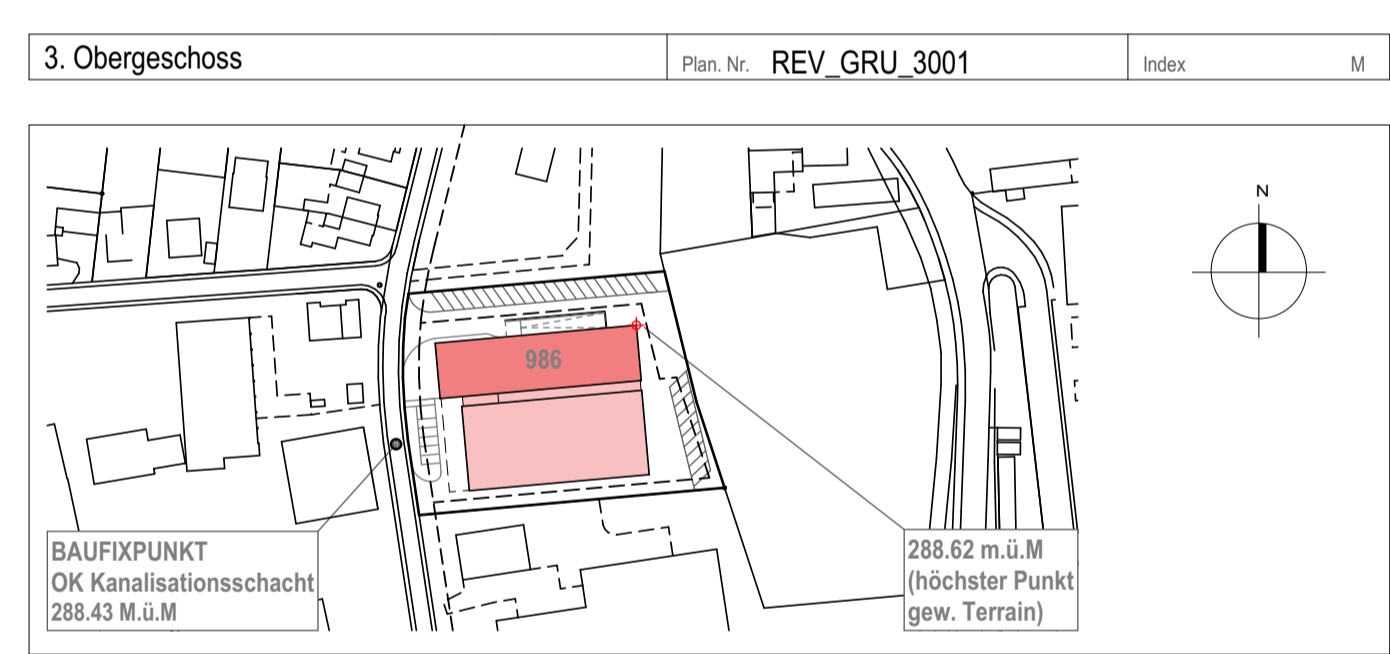

OK FB / RB Erdgeschoss Produktionshalle ± 0.00 = 288.50 M ü.M
Baufpunkt = OK Kanalisationschacht - 0.07 = 288.43 M ü.M

G	
F	
E	
D	
C	
B	
A	
Index	Änderung

Index 20.08.2021

Projekt:
Neubau Bürogebäude mit Produktionshalle JAQUET
Chuenimatt, 4133 Pratteln Parzelle Nr. 966

Bauherr, Grundeigentümer:
JAQUET
JAQUET AG Immobilien
Kunimattweg 14
4133 Pratteln

Architekt:
Ducksch & Anliker
Architekten AG
Jurastrasse 18
4900 Langenthal

Revisionsplan

3. Obergeschoss **Mst. 1:50**

gez.	Proj. Nr.	Format	Plan Nr.
02.12.2020 FfE	2014-23	147 / 60	REV_GRU_3001