


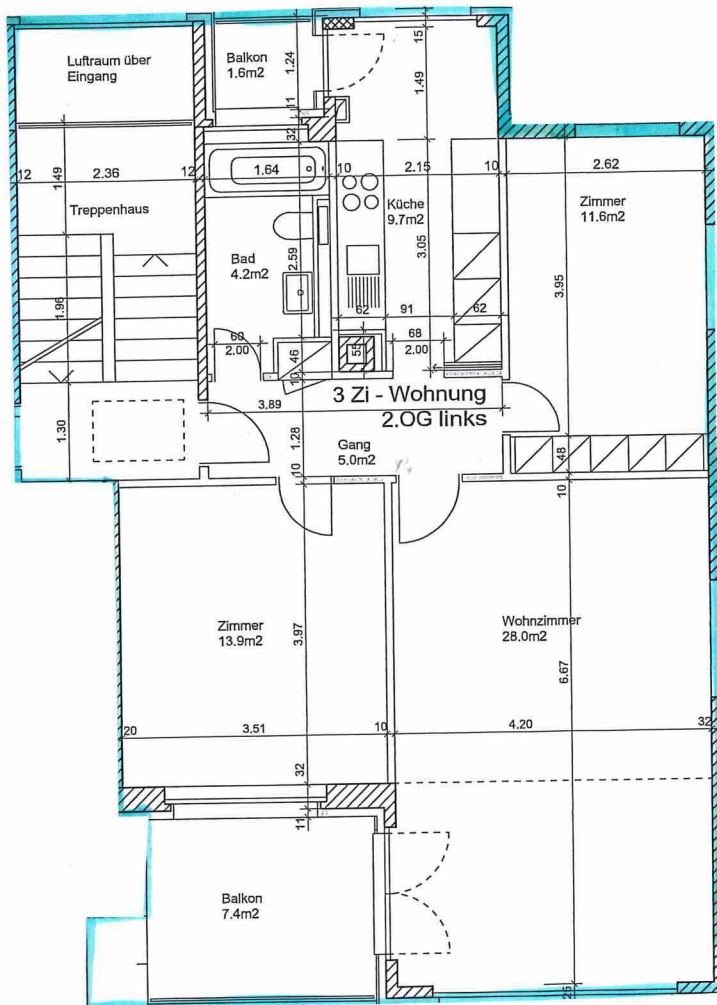

Wohnsiedlung "Baumgarten"

Boostock- / Poststrasse

8957 Spreitenbach

Grundelgentümer:

Anlagestiftung der UBS für Personalvorsorge
c/o UBS Fund Management (Switzerland) AG
Brunngässlein 12
4052 Basel

Digitalisierung:

Th. Briner
4106 Therwil
mail: theres.briner@intergga.ch

Ausführung / Generalplaner:



Bilfinger HSG Facility Management AG
Peter Merian-Strasse 58
4002 Basel

Revisionsplan

Haus 12

2. Obergeschoss

Dieser Plan wurde nach den bestehenden
Plänen vom August 1995 gezeichnet
und nach Begehung im Mai 2013 revidiert

Planformat A4

Datum 16.03.2013

Revision 04.06.2013

13.02.2015

Gezeichnet Bri

Druck

Nr. REV 12.04

Massstab 1: 100