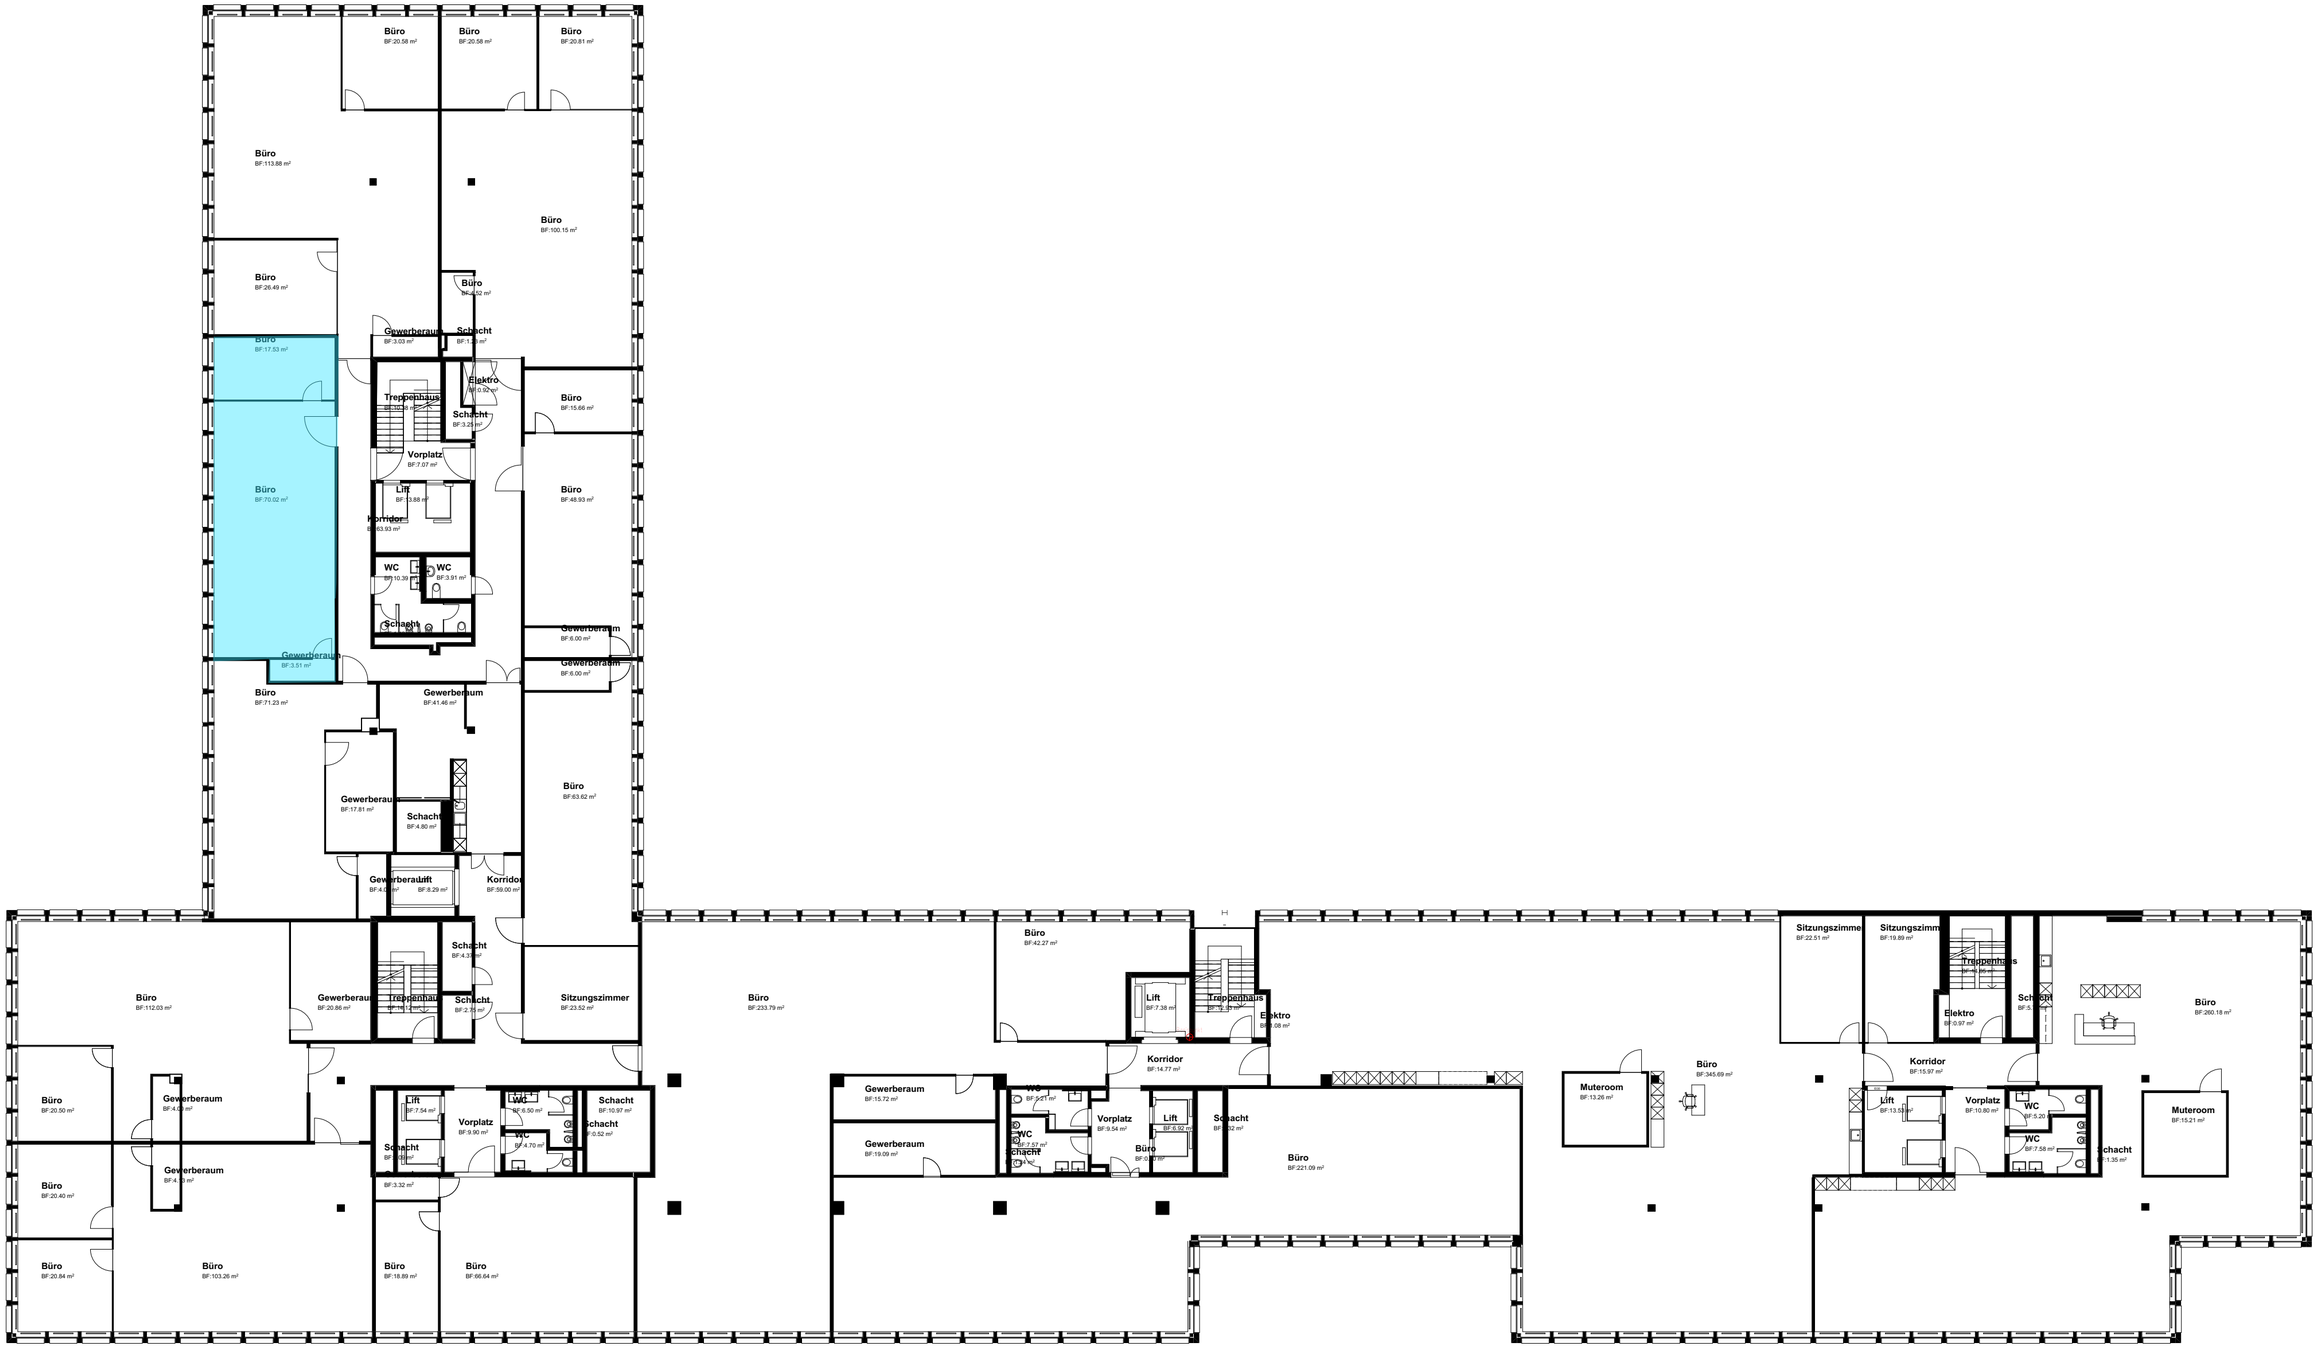


PROJEKT:
Flächenmanagement

PLANINHALT:
Revisionsplan

OBJEKT:
Gewerbebau
Stelzenstrasse 2,4,6,8 Opfikon
47.425211 8.559795

PLANNUMMER: 3.4.21

PLANTITEL: **OG03**

BAUHERRSCHAFT / AUFTRAGGEBER:
KIRKBI AG, Oberneuhofstr. 3, CH-6341 Baar

PLANVERFASSER:
SCAN-TECH-SERVICES info@scantech.ch www.scantech.ch

KOTEN (Meereshöhe): ± 0.00 = m ü.M.

DATUM: 25.8.2025

PROJEKTNUMMER: 31071

GEZEICHNET: sts/m

PLANGRÖSSE: 59x42

MASSSTAB: **1:200**

0 10 20 m