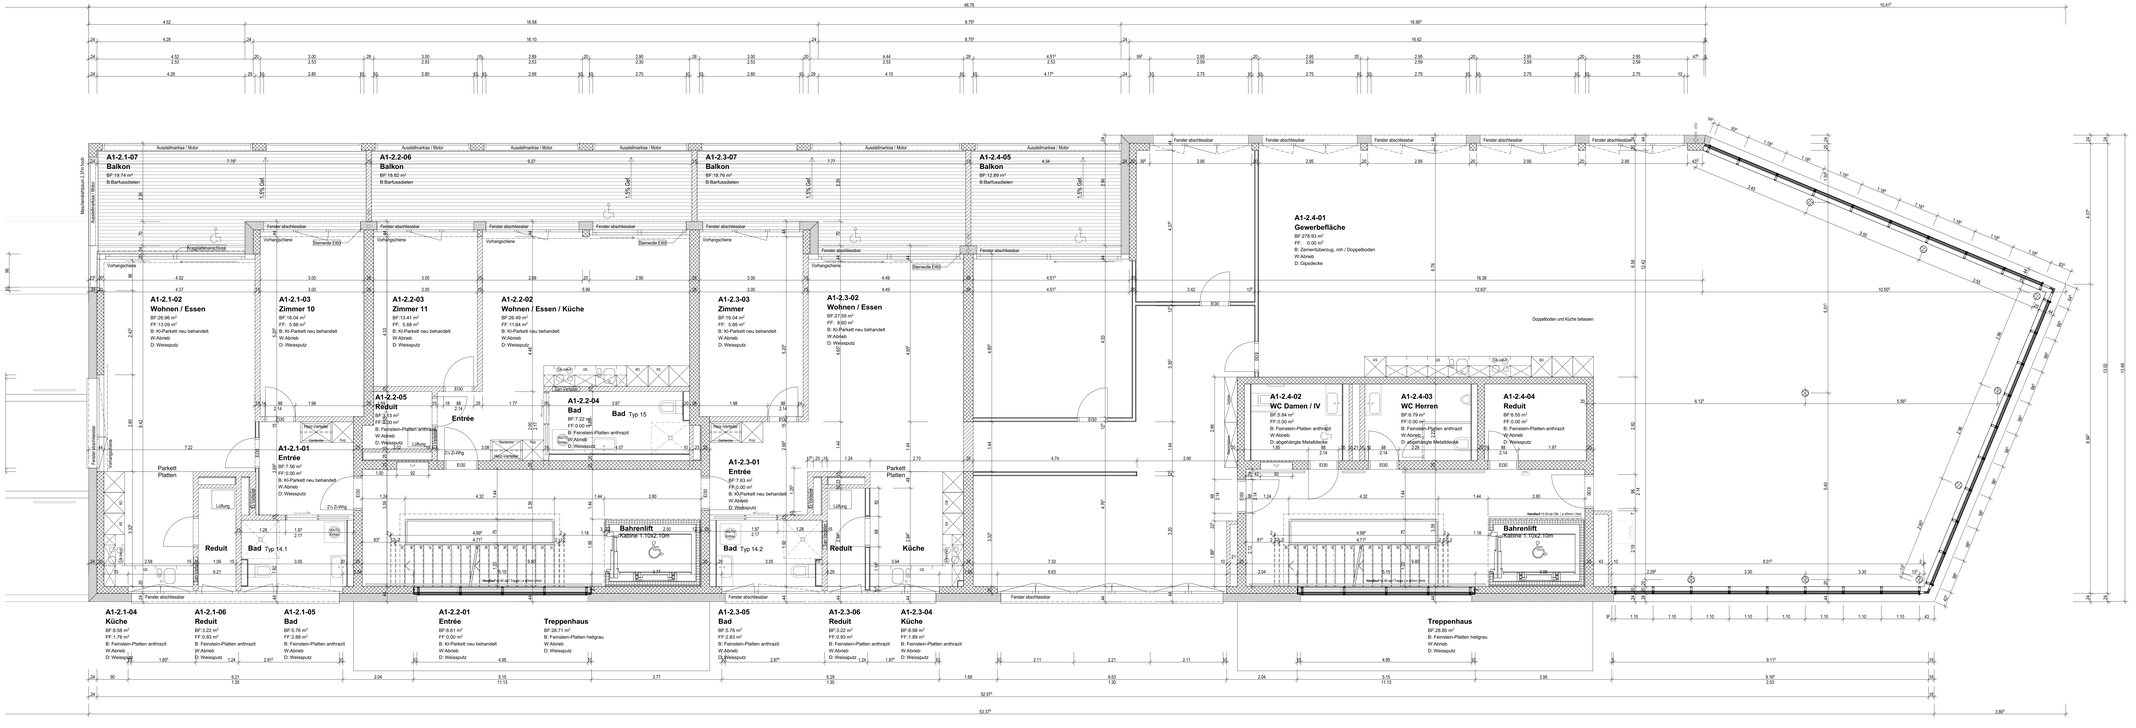

A1, 2.Obergeschoss, 1:50

Planlegenden:

Beton		SW	Schwellenhöhe	FB	Fertig Boden
Backstein		BR	Brüstungshöhe	RB	Roh Boden
Kalksandstein		BT	Brüstungstiefe	FD	Fertig Decke
Betonfertigelemente		OK	Oberkant	URD	Unterkant Decke
Mörtel, Gips		UK	Unterkant	F	Fertig
Holz		AK	Aussenkant	R	Roh
Dämmstoffe					
Naturstein					
Sperrschicht					

Tür- und Fensterhöhen gemessen ab OK fertig hölzernen Boden Schwelle, bzw. Fensterbank bis UK roh (Sturz)

Fenster	Küche	Kanalisation	Brandschutz
KL Kippfenstern	KS Küchenschrank	BA Bodenablauf	TS Türschliesser
SL Schiebefenstern	BO Backofen	NU Notüberlauf	EI30 Brandschutztür mit Zulassung
SF Sonnenfallenen	KO Kochherd	RW Regenwasser	BSK Brandschutzkonsolen
RAF Verbundfallenen	MI Mikrowelle	PU Pulzdiffung	HFL Handbewaffnschrauf
SO Sonnenstoren (Markise)	ST Steamer	KA Kanalisationsanschluss	RWA Rauch- und Wärmeabzug
SB Senkrechtbeschattung (Stoff)	GS Geschirrspüler	DW Dachwasserleitung	NL Notleuchte
BFB Betonfensterbank	DA Dampfabzug	DL Dilatation	**Schutzraum**
MFB Metallfensterbank	WM Waschmaschine	LS Lüftschacht	PT Persontüre
BSW Beton-/ Zementschwelle	WT(TU) Wäschetrockner (Tumbler)	**Installationen**	PD Personendeckel
Storen	RLWT Raumluftwäschetrockner	INST Installationsschacht	NA Notausstieg
K Kurbel	RAD Radiator	SAV Sanitärverteilung	FR Fluchtrohre
E Elektromotor	HTR Handtuchradiator	HV Heizungsverteilung	LW Lüftungswerk
F Fernbedienung	HW Heizwand	ELV Elektroverteilung	WA Wasseraufbereitungsgrupe
L Lesmitir für Elektrostoren		KRL Kontrollierte Raumlüftung	TC Trinkentchlorid

Änderungen:

Index	Datum	Mitarb.	Ä-ID	Art der Änderung

Koten (Meereshöhe): ± 0.00 = 524.03

Umbau Domicil Galactina Park Belp, Eicherweg 17 / 19 / 23 / 25, 3123 Belp
Domicil Bern AG - Engehaldenstrasse 22 - 3012 Bern

Teilumbau / Rückbau Gebäude A1 / A2 — Revisionsplan

Grundriss A1, 2.Obergeschoss — **1221_Arc50_02_RP**

Massstab:	1:50	Projektdatei:	Planar2Red_Layout_Planar1_Index-Nr
Plangr.:	147.0 / 59.4	Gez.:	sr
Erstellungsdatum:	02.07.2024	Druckdatum:	02.07.2024
		Dossier_25_20240701.pln	
		Revisionsdatum:	

reinhardpartner
Architekten und Planer AG Freiburgstrasse 207 · 3018 Bern · Tel. + 41 31 399 01 11 · Fax + 41 31 399 01 31 · office@reinhardpartner.ch · www.reinhardpartner.ch