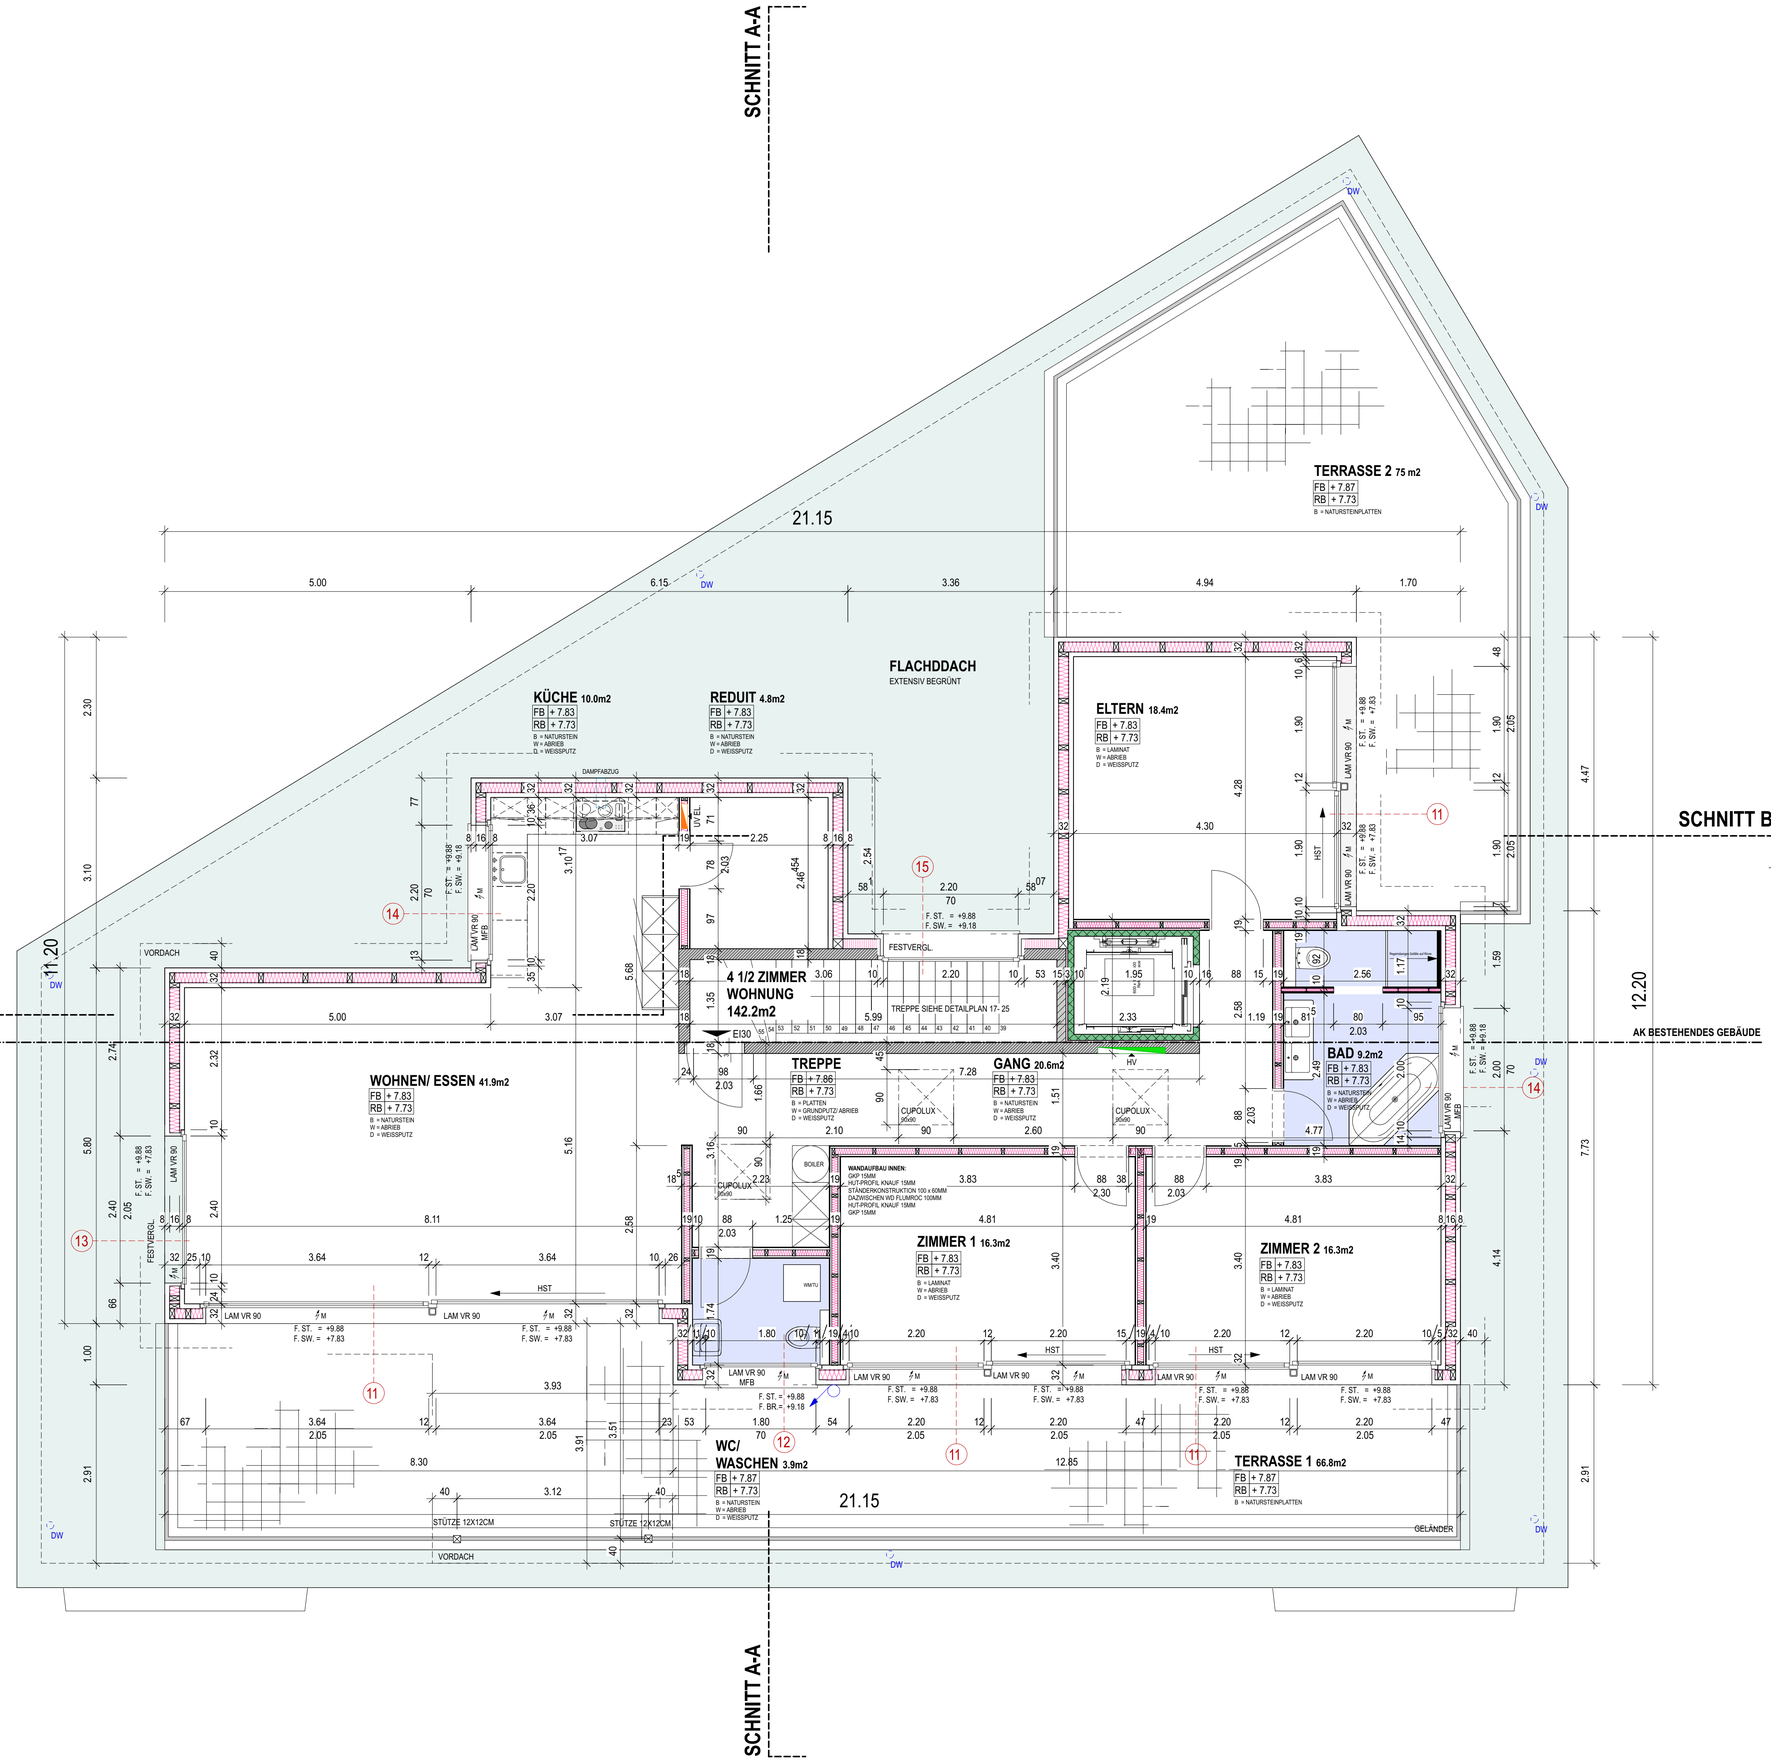

WANDAUFBAU INNEN:

GKP	15MM
HUT-PROFIL KNAUF	15MM
STÄNDERKONSTRUKTION	100 x 60MM
DAZWISCHEN WD FLUMROC	100MM
HUT-PROFIL KNAUF	15MM
GKP	15MM

WANDAUFBAU AUSSEN:

ETERNIT CLINAR	300/900/135MM
LATTENROST	50 x 30MM
DWD-PLATTE	16MM
TRAGKONSTRUKITON	60 x 160MM
DAZW. ZELLULOSE	160MM
BEPLANKUNG OSB-PLATTE	22MM
LATTENROST	45 x 90MM
GKP	2 x 12.5MM

OBLICHT CUPOLUX:
LICHTKUPPEL:
- NENNGRÖSSE 76 x 76 cm
- KUPPELLICHTMASS: 60 x 60 cm

AUFSETZKRANZ:
- KUPPELLICHTMASS: 60 x 60 cm
- DECKENLICHTMASS: 80 x 80 cm

ROHE ÖFFNUNG BALKENLAGE 90 x 90 cm

REV. DATUM:	ÄNDERUNGEN:	VIS:

ROH ST. UK ROHER STURZ
FERTIG ST. UK FERTIG STURZ
FERTIG BR. OK FENSTERBANK
ROH BR. OK ROHE BRÜSTUNG
TÜRHÖHE OK SCHWELLE - ROH STURZ
FENSTERHÖHE OK FENSTERBANK - ROH STURZ

BESTEHEND
STAHLBETON
SWISS - MODULBACKSTEIN
KALKSANDSTEIN
CALMO SCHALLSTEIN
DÄMMSTOFFE HART
DÄMMSTOFFE WEICH
SPLIT / SAND
MÖRTEL / UB
TISCHLER-, FURNIER-, SPANPLATTEN
MAGERBETON / SICKERBETON
ERDREICH

KEINE INSTALLATIONEN IN CALMOWÄNDE!!!

Bezugshöhe ±0.00 = F.Boden EG = 610.72 M.ü.Meer

Der Unternehmer hat sämtliche Masse auf seine Verantwortung zu kontrollieren, respektive an Ort und Stelle zu nehmen.

Allfällige Differenzen sind der Bauleitung unverzüglich mitzuteilen. (Alle Masse sind Rohmasse)

Für Aussparungen und Einlagen sind die Pläne der Spezialisten massgebend.

Türhöhen von OK höherem fertigen Boden, resp. Schwelle bis UK rohem Sturz.

Fensterhöhen von OK fertigem Fensterbank bis UK rohem Sturz.

Die Grundriss-Höhenkoten sind nur in Verbindung mit den dazugehörigen Detailplänen gültig.

Waldhof

keller&kuhn
ARCHITEKTURBÜRO AG
Rütistrasse 29
8636 Wald ZH
Telefon 055 256 21 21
Fax 055 256 21 20

Bauherrschaft:
Waldhof AG
Postfach 521, 8636 Wald

Bauobjekt:
Umbau-Aufstockung Gewerbegebäude "Waldhof"
Rütistrasse 29, 8636 Wald

2006-17-16

Massstab: 1:50
Plan Grösse: A1

REVISIONSPLAN Grundriss Attika

Gezeichnet: Nadia Blöchlinger
Datum: 02. Oktober 2009
Revidiert: 25. Juni 2010

Hompage: www.keller-kuhn.ch
E-Mail: info@keller-kuhn.ch