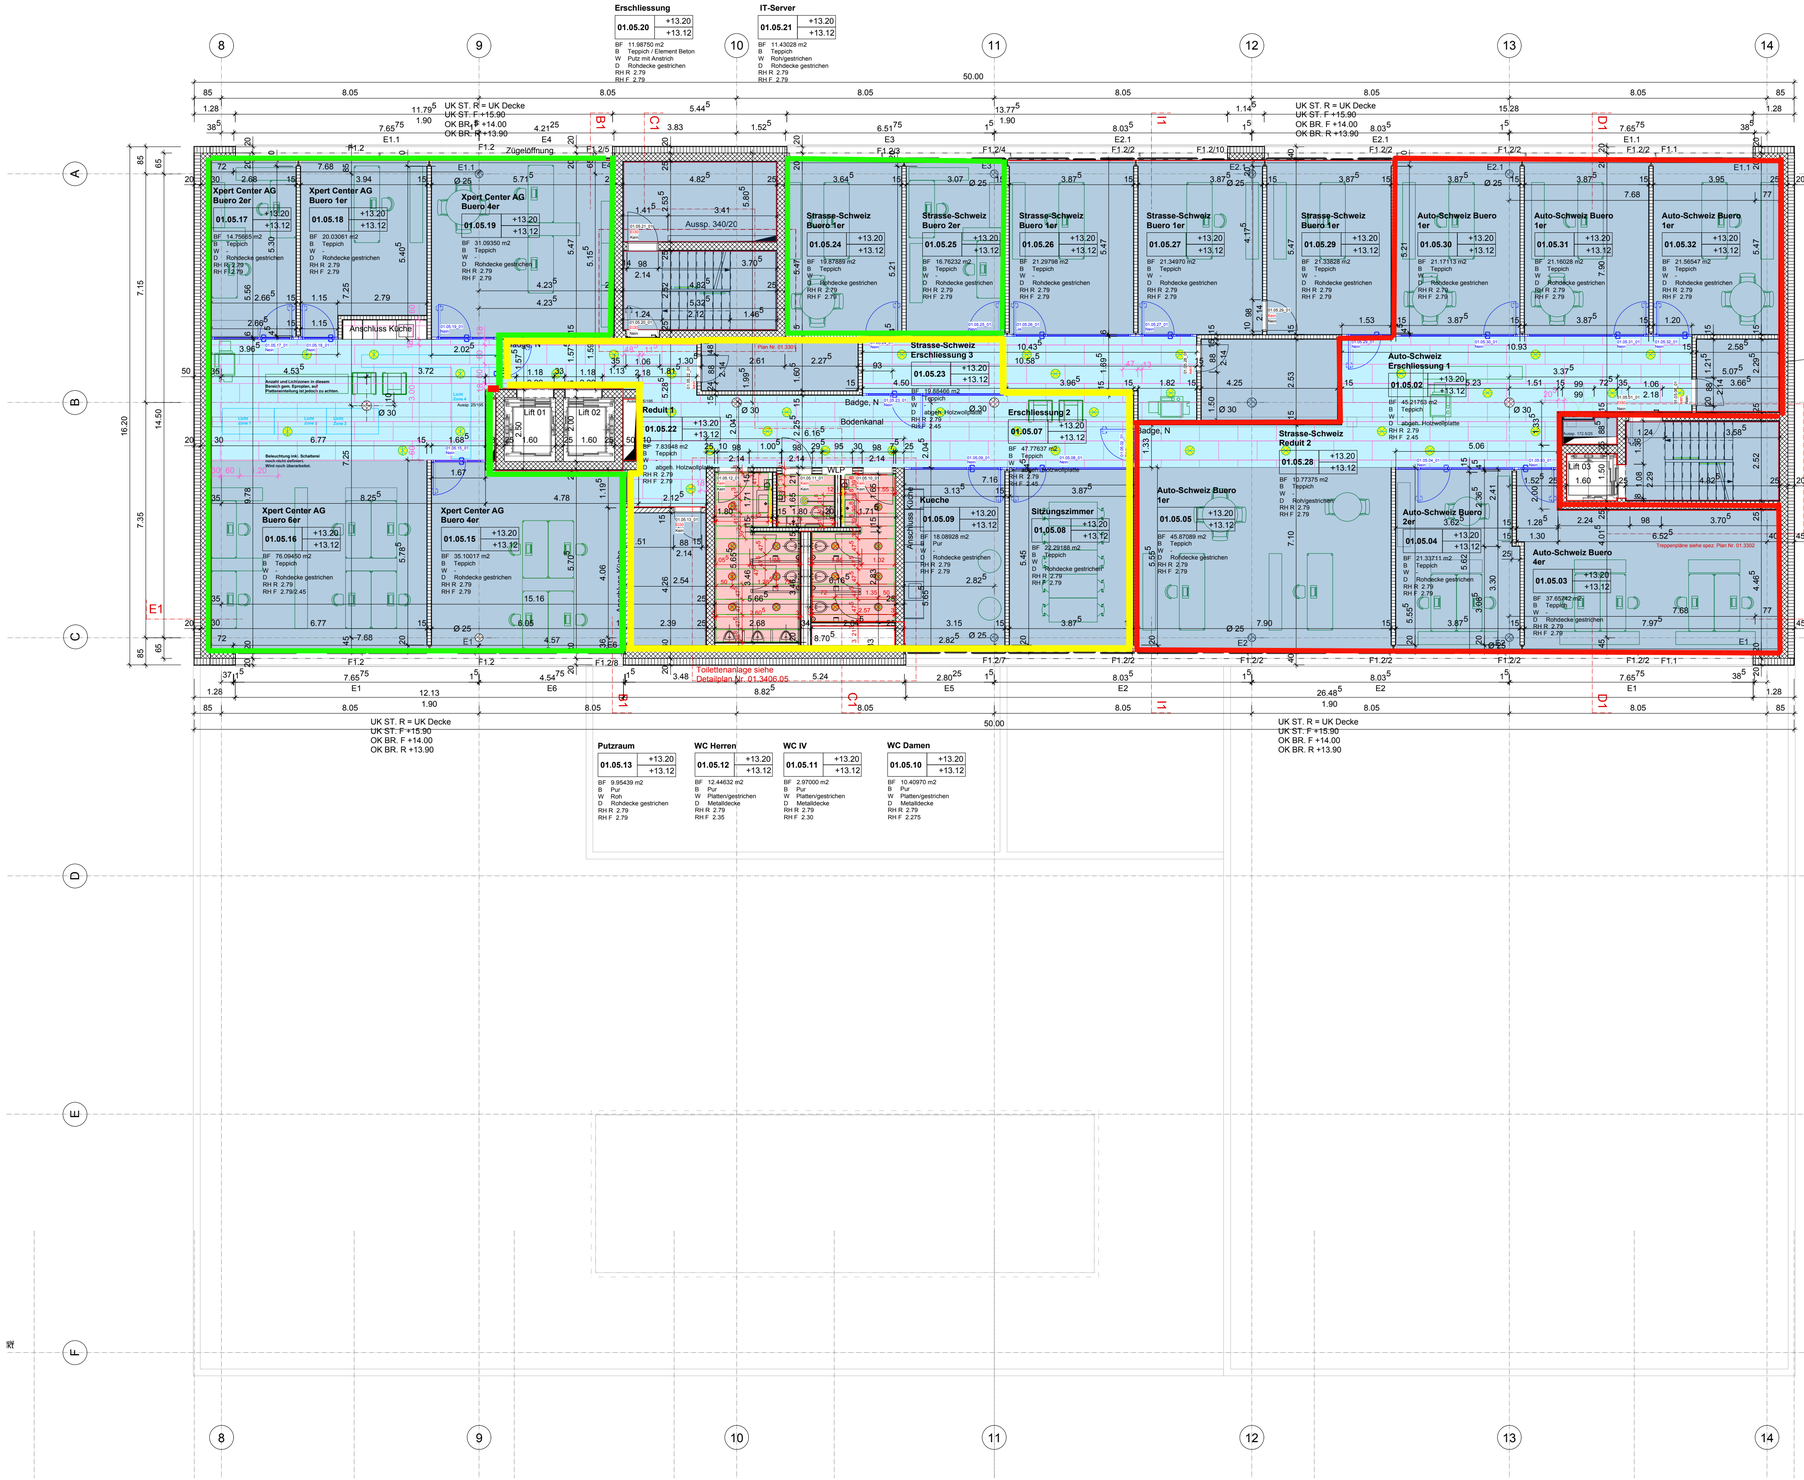


Legende Deckenbeläge:

- Betondecke roh/gestrichen
- Kühldecke Metall
- Lüftungsdecke
- Abgehängte Holzwollplatten
- Metalldecke
- Holzwollplatten Schwarz
- Dämmung mit Holzwollplatte
- Gips

Beleuchtung und Decke siehe Deckenspiegelplan

Deckenbekleidung gem. separatem Dämmplan

Alle Raumhöhen sind ab OK Fertig Boden angegeben.

Sämtliche Garageneinrichtungen werden durch Garagenplaner geplant und ausgeführt. Aussparungen und Kernbohrungen gem. HLKS-Planer. Für sämtliche Aussparungen und Kernbohrungen ist die Freigabe des Statikers einzuholen. Alle Masse sind Rohbaumasse. Sämtliche Masse sind vom Unternehmer am Bau zu überprüfen.

Brandschutzabschnitt

Material Legende:

- Zementüberzug
- Backstein
- Dämmstoff
- Kalkstein
- Betonfertigteil
- Beton
- Betonbodenplatte





09.05
'Mobilcity - Kompetenzzentrum Auto und Transport'

Wölflistrasse, 3006 Bern

Bauherrschaft	Baugemeinschaft "Mobilcity-Kompetenzzentrum Auto und Transport " p.A. ASTAG Weissenbühlweg 3 3007 Bern T 031 370 85 85
Architektengemeinschaft **De Maddalena Architektur** MLG TECHNIK AG	Kontakt Pläne: MLG Technik AG Zikadenweg 27a 3006 Bern T 031 938 14 14 F 031 938 14 15 www.mlg-ag.ch info@mlg-ag.ch demaddalena-architekten@bluewin.ch

REVISIONSPLAN

G E B 1_GRUNDRISS 4. OG

±0.00 = 559.98 m.ü.M.

Index: L

Plannummer	**01.2006.02**	
Massstab	**1:100**	
Datum	08. Juli 2011/ js	05. März 2014 / msch
Plangrösse	84/75cm	