MST	GEZEICHNET	GROSSE
1:100	KJ	53/55 dm²
DATUM	KONTR	AUSGABE
ARBEITSNUMMER	PLANNUMMER	
1.49/72	1.1 A	

E. FINK WÄSSERISTRASSE HINWIL
BÜROGEBÄUDE AUFSTOCKUNG

UNTERGESCHOSS GRUNDRISS

JÄGER + MESSMER Architekten AG Freienbachstr. 8 CH-8700 Küsnacht Wiesenstr. 8 8340 Hinwil

	DATUM	GEZ	REVISION
	15.10.99	KJ	REVISIONSPLAN

DER BAUHERR

DER ARCHITEKT

BESTEHEND

ABBRUCH
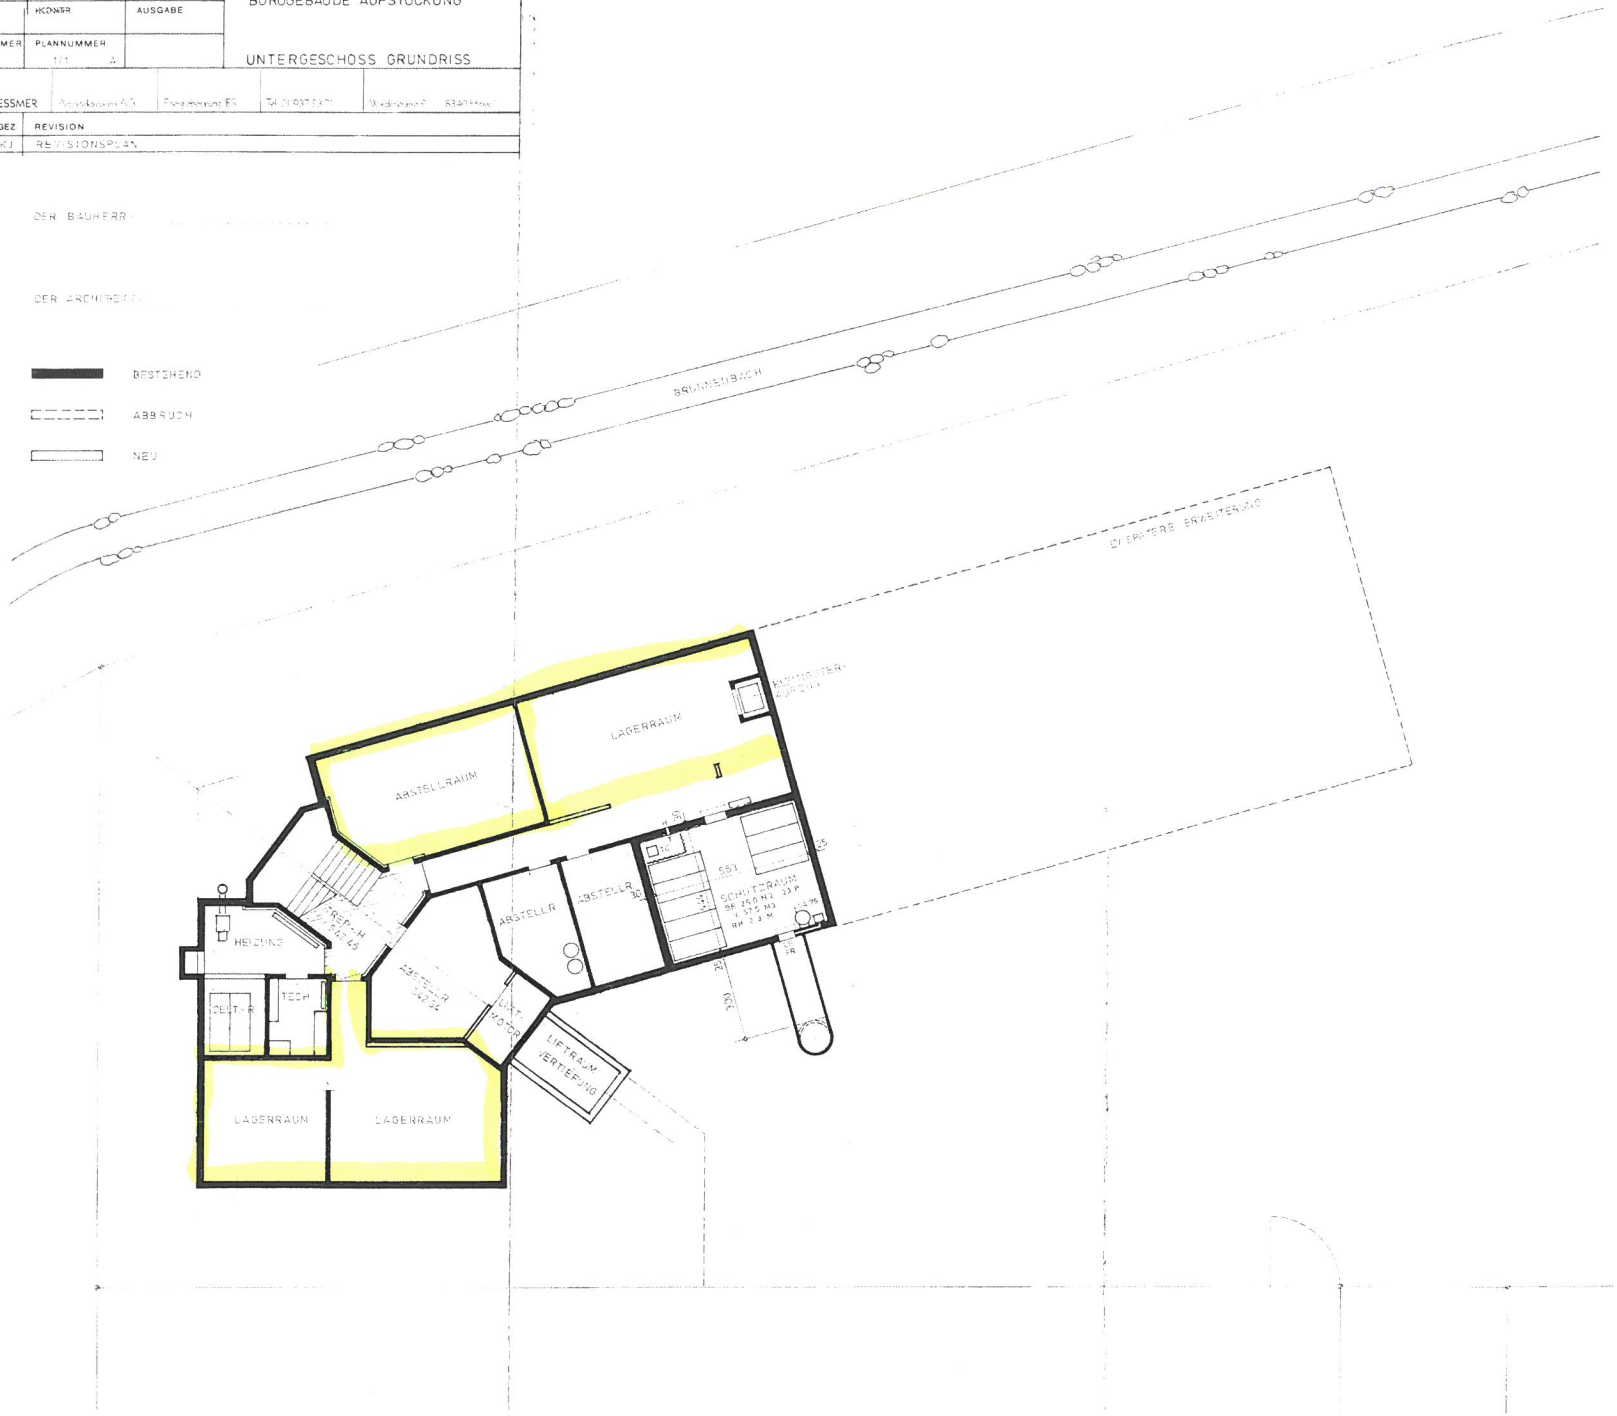
NEU