# Bestandspläne

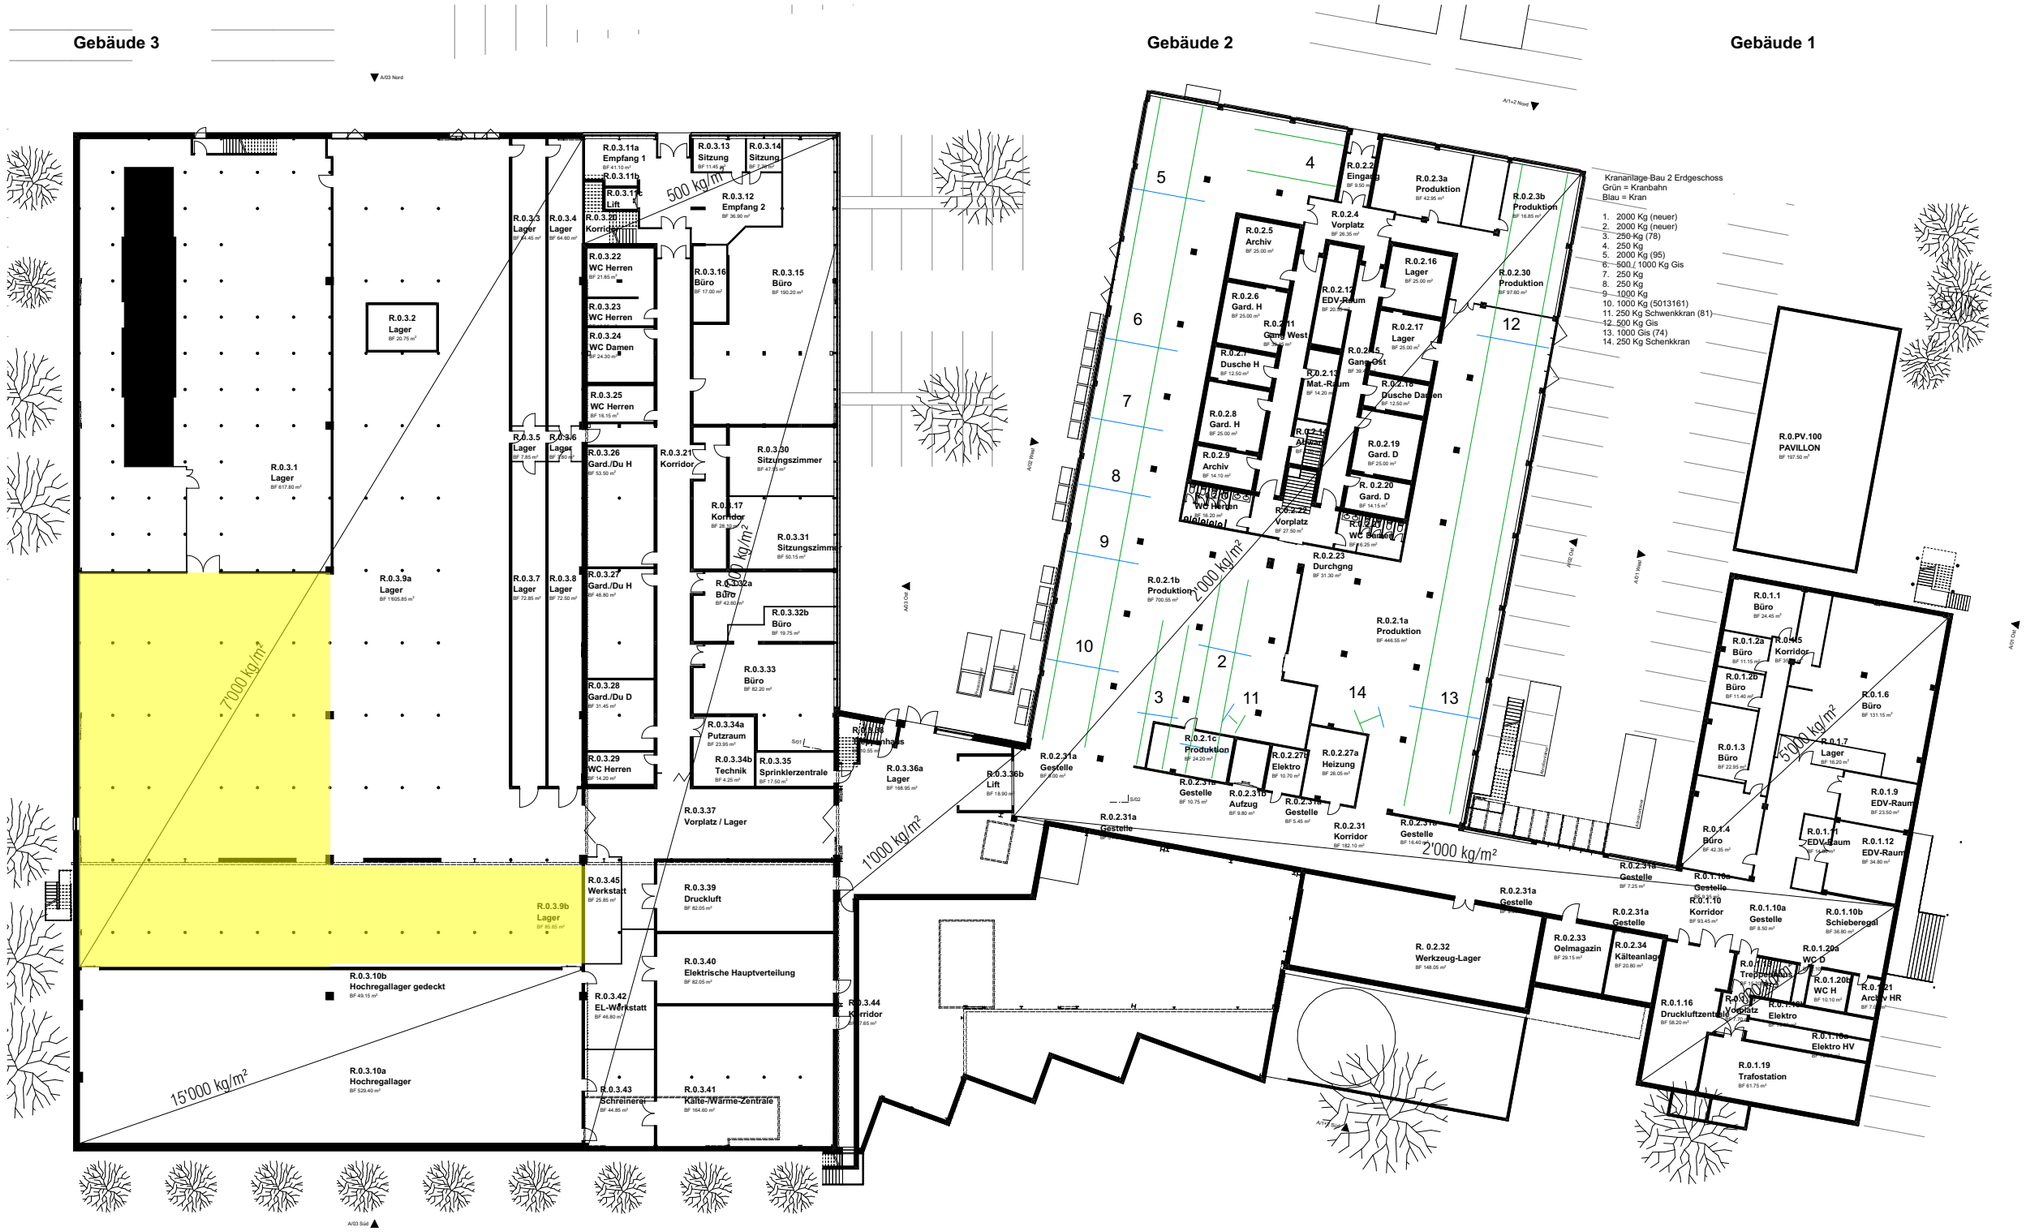


| PLANNUMMER: | PLANTITEL: | | MASSSTAB: | PLANGRÖSSE: | PROJEKTNUMMER | GEZEICHNET: | DATUM: | NORDPFEIL: |
|---|---|---|---|---|---|---|---|---|
| 0.2.1.1 | Erdgeschoss | REMNEX | 1:500 | A3 | 2030 | CAD | 26.08.2021 | |