nerinvest ag	MERLACHFELD 215 - 3280 MURTEN - 032 312 80 60 - planung@nerinvest.ch

1038: 3 MFH Nebikerstrasse 22/24/26, 6247 Schötz (Revisionsplan)

Grundriss Erdgeschoss Büro - Gewerberaum B01.2
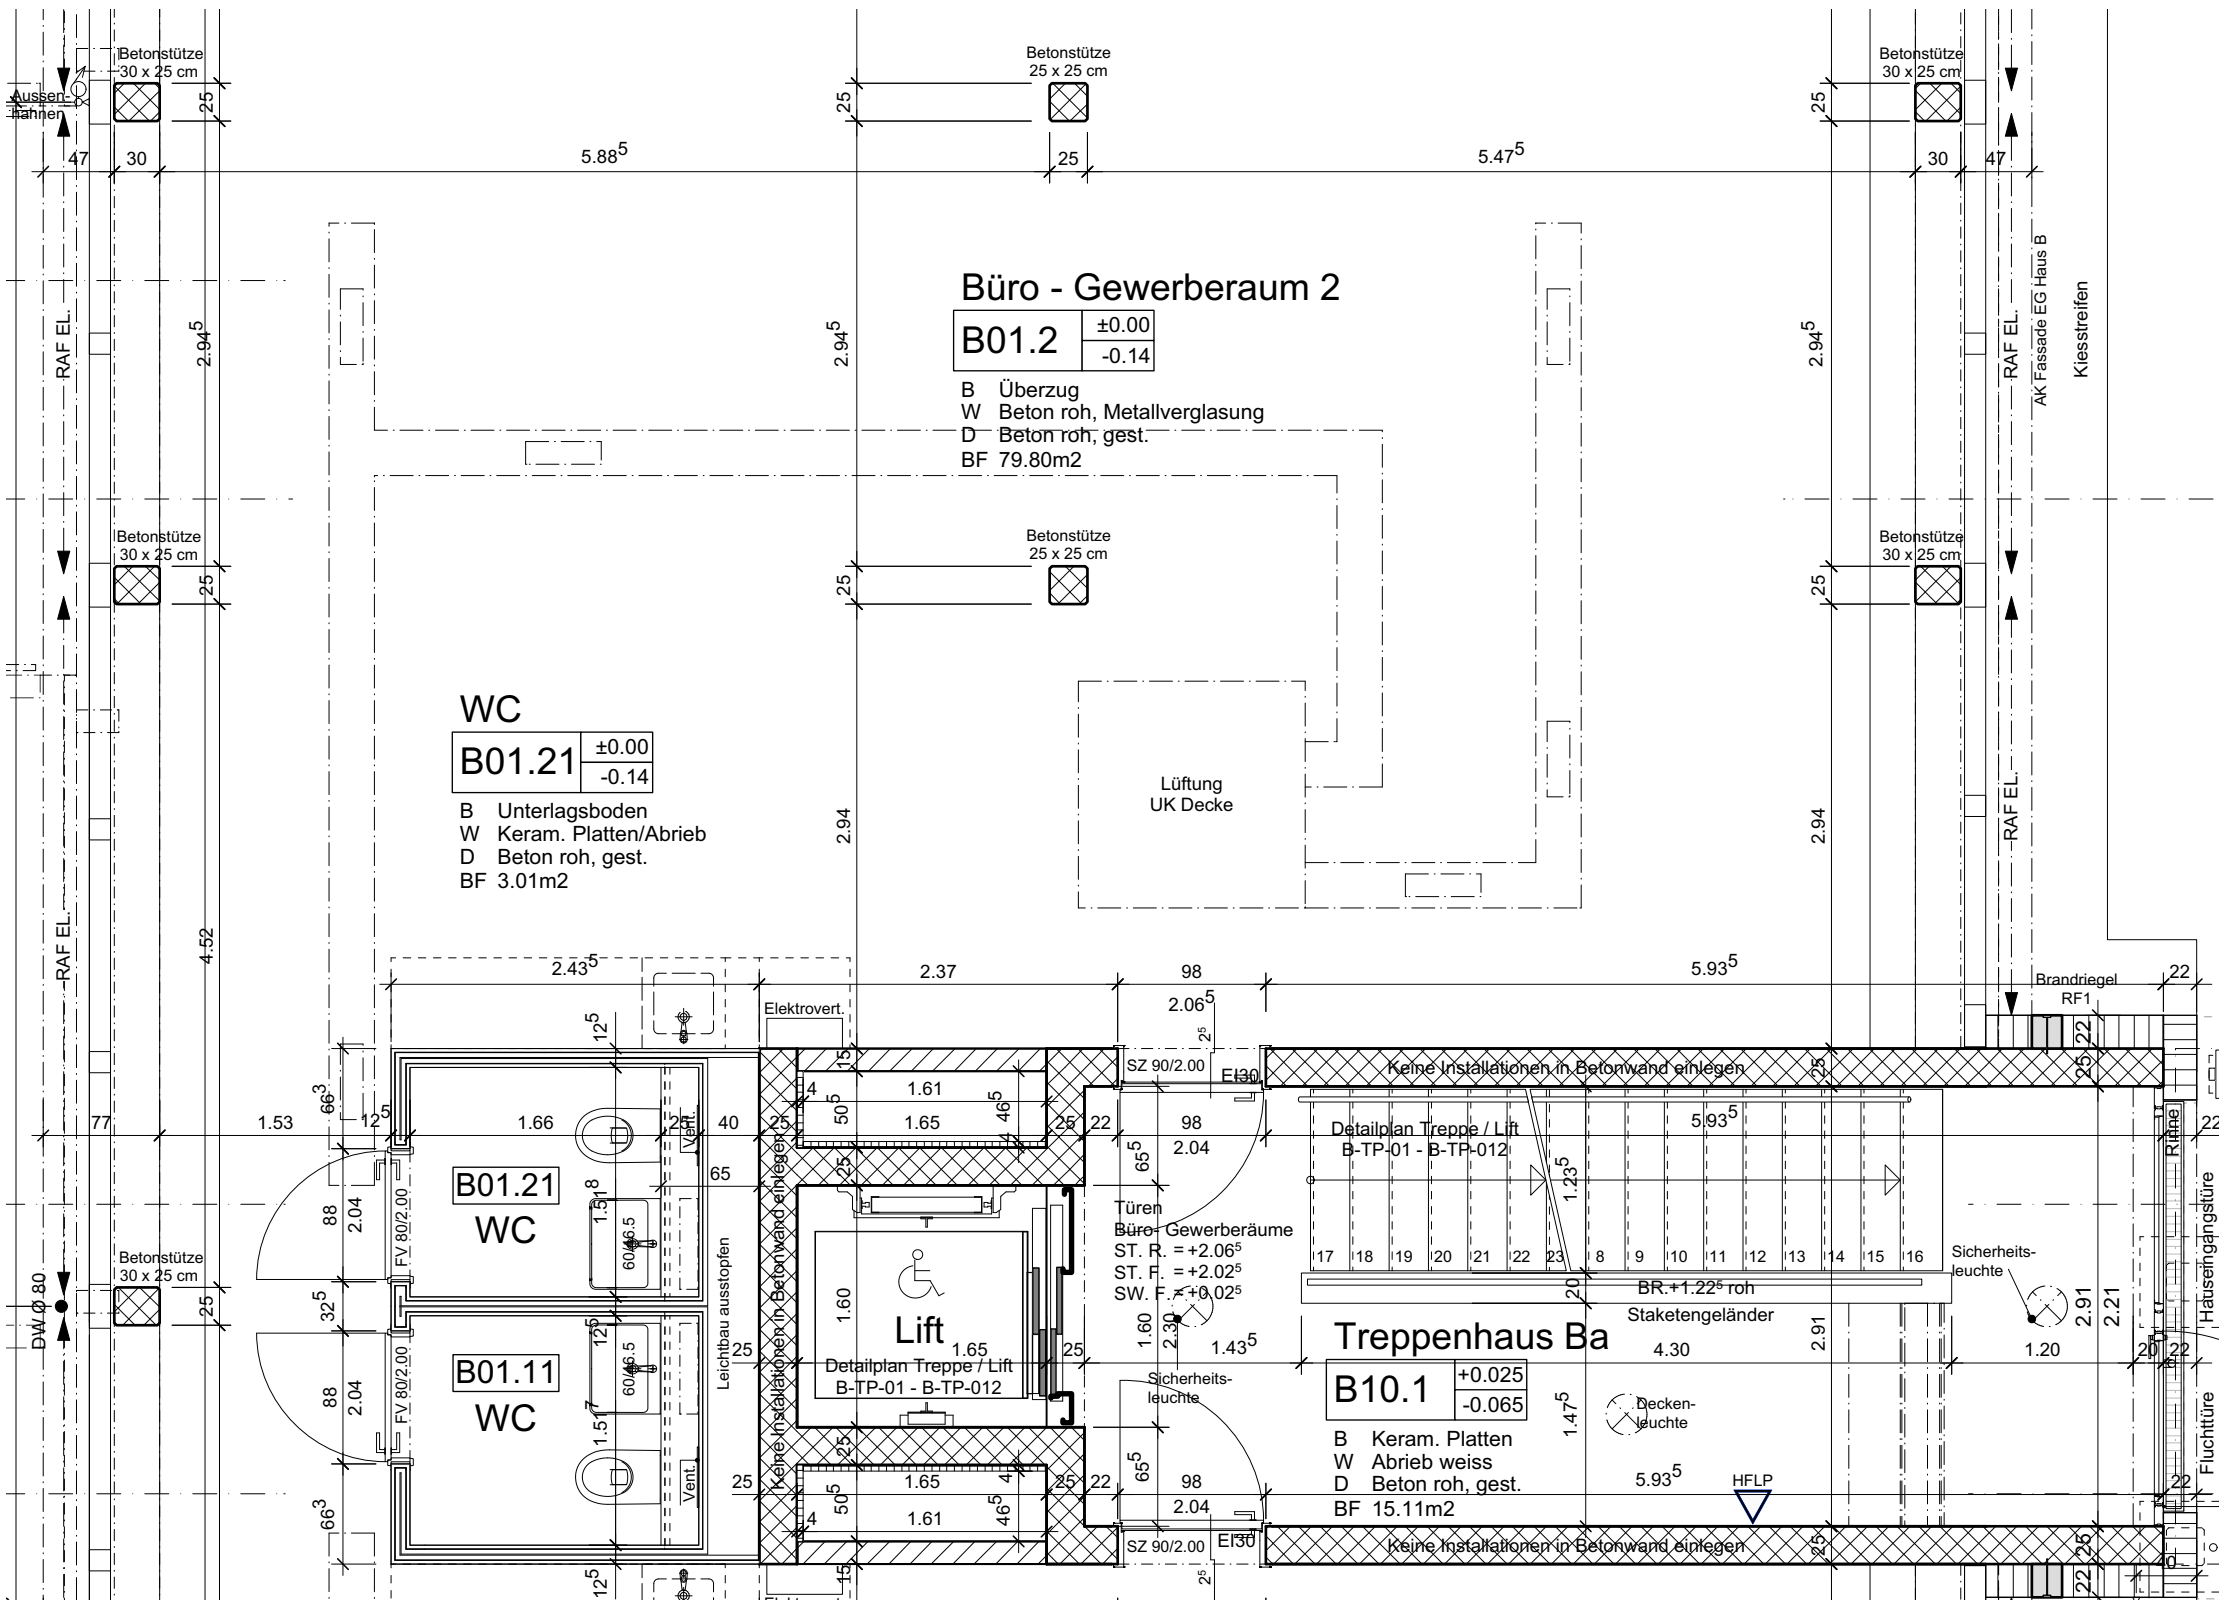
PLAN NR : B02-GR-02	MASSSTAB : 1:50	PLANGR :	DAT : 28.08.2023 cf	Rev :