

Haus D

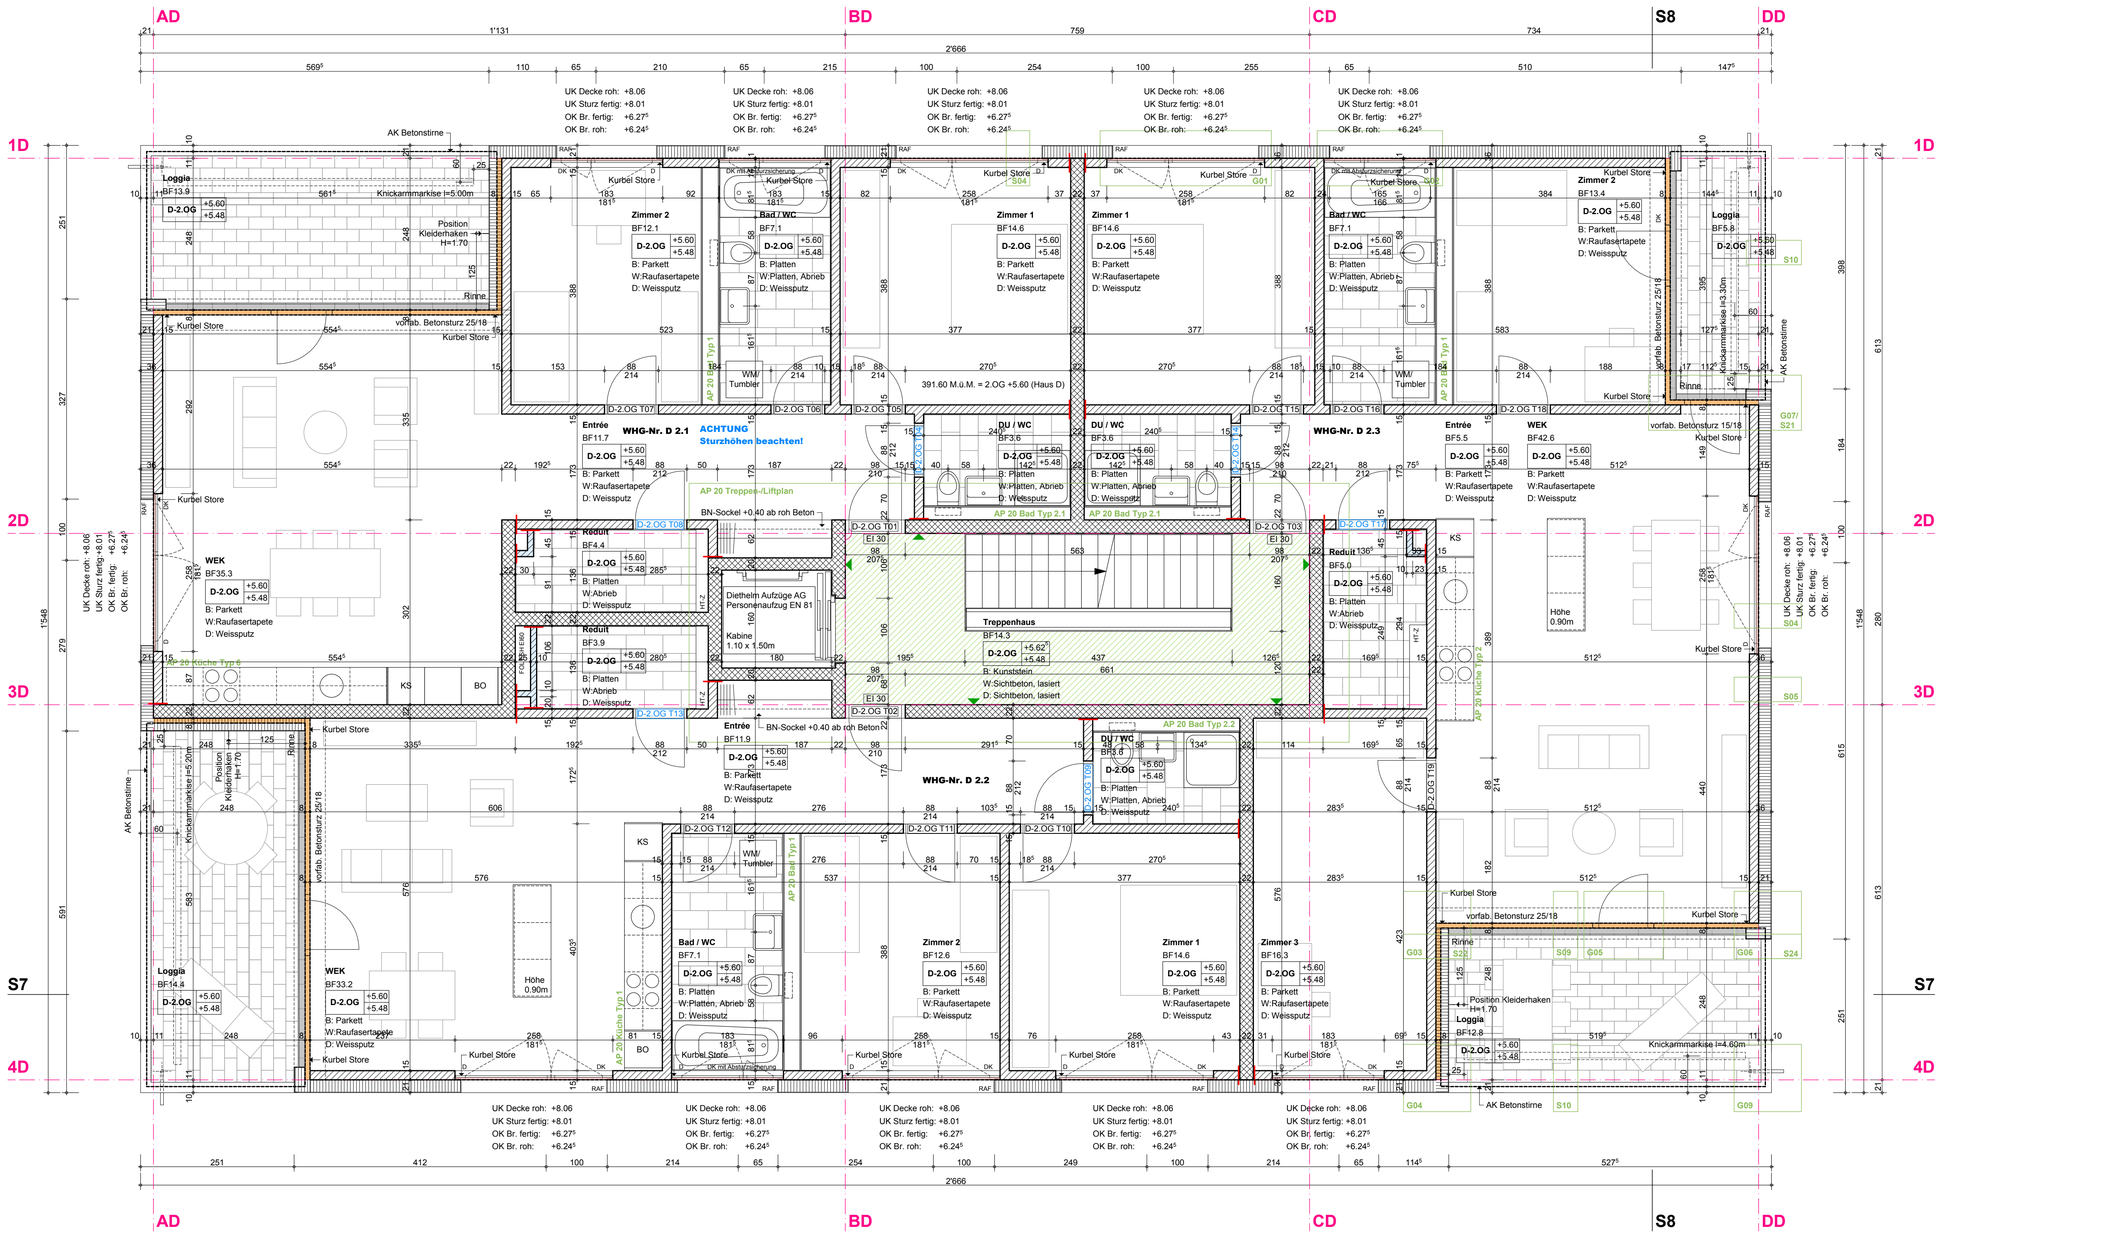

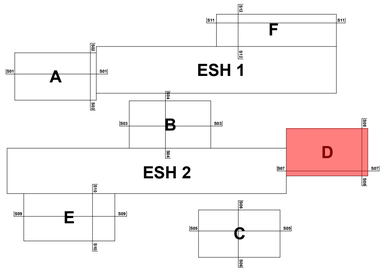

Revisionsplan

E20-A AP50 Haus D Grundriss OG2

±0.00 **Haus D** = 386.00 M.ü.M

Objekt: Wohnüberbauung Oberdorf, Buchs

Bauherr: Ecoreal, Schweizerische Immobilien Anlagestiftung, Stockerstrasse 60, 8002 Zürich

Datum: 27.01.12/CF Zeichner: f³ Format: 84/60 Massstab: 1:50

Revision 1: 13.03.12 /fb Revision 2: 26.04.12 /fb Revision 3: 26.06.12 /fb Revision 4: 24.12.13 /fb

Frei Architekten AG Bleichemattstrasse 43 5000 Aarau

Telefon 062 834 90 50 Telefax 062 834 90 60 info@frei-architekten.ch www.frei-architekten.ch

Sämtliche Betonkanten werden ohne Dreiecksleisten geschalt!
Deckenkanten und Stürze sind mit Wassernasen auszuführen (Dreieckleiste)
Sämtliche Mauerkronen nass in nass sauber abgeglättet!
Wo nichts anderes vermerkt: Wand-und Deckenschalung Typ 2
Gefälle von Mauerkronen nach Angabe Architekt!
In der Regel Quergefälle 1cm in der Richtung der kleineren Mauerhöhe!
Sämtliche Sockel und Brüstungen im Fensterbereich werden mit 1cm Anzug und Aufbordung betoniert
Alle Sanitär und Kücheninstallationen mit ISO-Set schallgedämmt montieren!

Sämtliche Masse sind vom Unternehmer am Bau zu prüfen.
Unstimmigkeiten sind der Bauleitung sofort zu melden.
Mass Türhöhen: ab OK fertigem höheren Boden bis UK rohem Sturz
Mass Fensterhöhen: ab OK fertige Brüstung/Schwelle bis UK rohem Sturz
Unter gemauerten Wänden im UG Folie gegen aufsteigende Feuchtigkeit Bikuplan EGV 3

Detail und Schnittbezeichnungen

S 12 G 12 B

- Aussparung in Decke
- Wand nichttragend
- Kragplattenanschluss
- Dämmeinlage
- Sichtbetondecke
- Sichtbetonfläche
- 1 Revisionen
- +0.91 Kote fertig
- +0.91 Kote roh
- Alporit 8mm

Fenster- und Türbezeichnung:

O2 F02

O2 T04 | EI 30

A OG2 T12 | EI 30 / EI 60

Brandschutzanforderung
Nummer F = Fenster T = Türe
Geschoss