Wohnbauten "Allmend" Alpnach Dorf — 08 - 667 ALA — RIGERT + BISANG ARCHITEKTEN AG

Revisionsplan

Haus 4, Grundriss Untergeschoss

Plan-Nr. 063

FOR: 84 x 60 | MST: 1:50 | DAT: 16.01.2013 | REV: - | ZEI: laa

SÄLISTRASSE 23A
CH-6005 LUZERN
TEL. 041/249 99 33

Info ± 0.00 = FB EG = 454.80 m ü. M. — Nord

Revision

Datum	Änderung

Adressen

Bauherrschaft:
AXA Leben AG Schweiz

Generalunternehmer:
PP Baumangement AG
Generalunternehmung
Gallusstrasse 10
6010 Kriens
Fon: 041 322 05 70
Fax: 041 322 05 71

Sachbearbeiter:
Josef Frischkopf

Mail: josef.frischkopf@ppag.ch

Bauleitung:
PP Baumangement AG
Generalunternehmung
Gallusstrasse 10
6010 Kriens
Fon: 041 322 05 70
Fax: 041 322 05 71

Sachbearbeiter:
Josef Frischkopf

Mail: josef.frischkopf@ppag.ch

Architektur:
Rigert + Bisang Architekten AG
ETH dipl. Architekten BSA SIA
Sälistrasse 23A
6005 Luzern
Fon: 041 249 99 33
Fax: 041 249 99 39

Sachbearbeiter:
Gianneto Laager

Fon: 041 249 99 34
Mail: g.laager@rigert-bisang.ch

Bauingenieur:
Slongo Röthlin Partner AG
Ingenieure + Planer sia/usic
Stanstaderstrasse 49b
6371 Stans
Fon: 041 619 08 40
Fax: 041 619 08 49

Sachbearbeiter:
Hubert Rüttimann

Fon: 041 619 15 44
Mail: ruettiman@srp-ing.ch

HL-Planer:
Josef Ottiger + Partner AG
Ingenieurunternehmen
Schützenmattstrasse 10
6020 Emmenbrücke
Fon: 041 269 30 30
Fax: 041 269 30 31

Sachbearbeiter:
Adrian Locher

Fon: 041 269 30 30
Mail: a.locher@joo.ch

Sanitärplaner:
Josef Ottiger + Partner AG
Ingenieurunternehmen
Schützenmattstrasse 10
6020 Emmenbrücke
Fon: 041 269 30 30
Fax: 041 269 30 31

Sachbearbeiter:
Philipp Isenschmid

Fon: 041 269 30 30
Mail: p.isenschmid@joo.ch

Elektroplaner:
Scherler AG
Beratende Ingenieure für El. Anlagen
Rosenweg 8
6340 Baar
Fon: 041 766 31 31
Fax: 041 766 31 40

Sachbearbeiter:
Markus Gämperle

Fon: 041 766 31 45
Mail: markus.gaemperle@scherler-ing.ch

Bauphysik:
Martinelli + Menti
Bauphysik Bautechnologie
Ebnetweg 10
6045 Meggen
Fon: 041 379 60 70
Fax: 041 379 60 79

Sachbearbeiter:
Rieska Dommann

Mail: dommann@martinellimenti.ch

Allgemein

Schraffuren:
Beton; Wärmedämmung; Kunststeinelement; Backstein; Kalksandstein; Umgebung / Erdreich / Humus; S Sichtbetonschalung

Abkürzungen:

B	Boden
W	Wand
D	Decke
R	Roh
F	Fertig
OK	Oberkante
UK	Unterkante
AK	Aussenkante
VK	Vorderkante
ST	Sturz
SCHW	Schwelle
BR	Brüstung
DA	Deckenaussparung
MFB	Metallfensterbank

Masse:
Die Masse sind am Bau und in den Plänen zu Kontrollieren.

Unstimmigkeiten sind unverzüglich der Bauleitung zu melden.

Solange nicht speziell vermerkt sind Tür- und Fenstermasse rohe Lichtmasse.

Türhöhen sind Masse ab Oberkante höherem fertigem Boden bis unterkante rohem Sturz.

Koten:
fertig: ± 0.00 roh: ± 0.0

Sichtbetonkanten:
Alle Sichtbetonkanten sind scharfkantig auszuführen.
Die angrenzenden Leibungen sind im Senkel mit 0mm Toleranz auszuführen!

Betondecken:
Auf neuem Betondecken ist unter feuchtigkeits- oder alkaliempfindlichen Dämmstoffen sowie Dämmplatten mit feuchtigkeits- oder alkaliempfindlichen Kaschierungen eine Dampfbremse, z.B. PE-Folie von 0.2mm Dicke, zu verlegen.

Backsteinmauerwerk MB:
Mauerfuss: Akustik-Trennlager Isonova, 2 Lagen Murfor 5mm.
Mauerkopf: Wand-/Deckenlager Pronuovo.
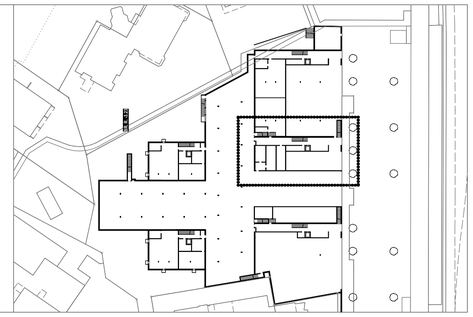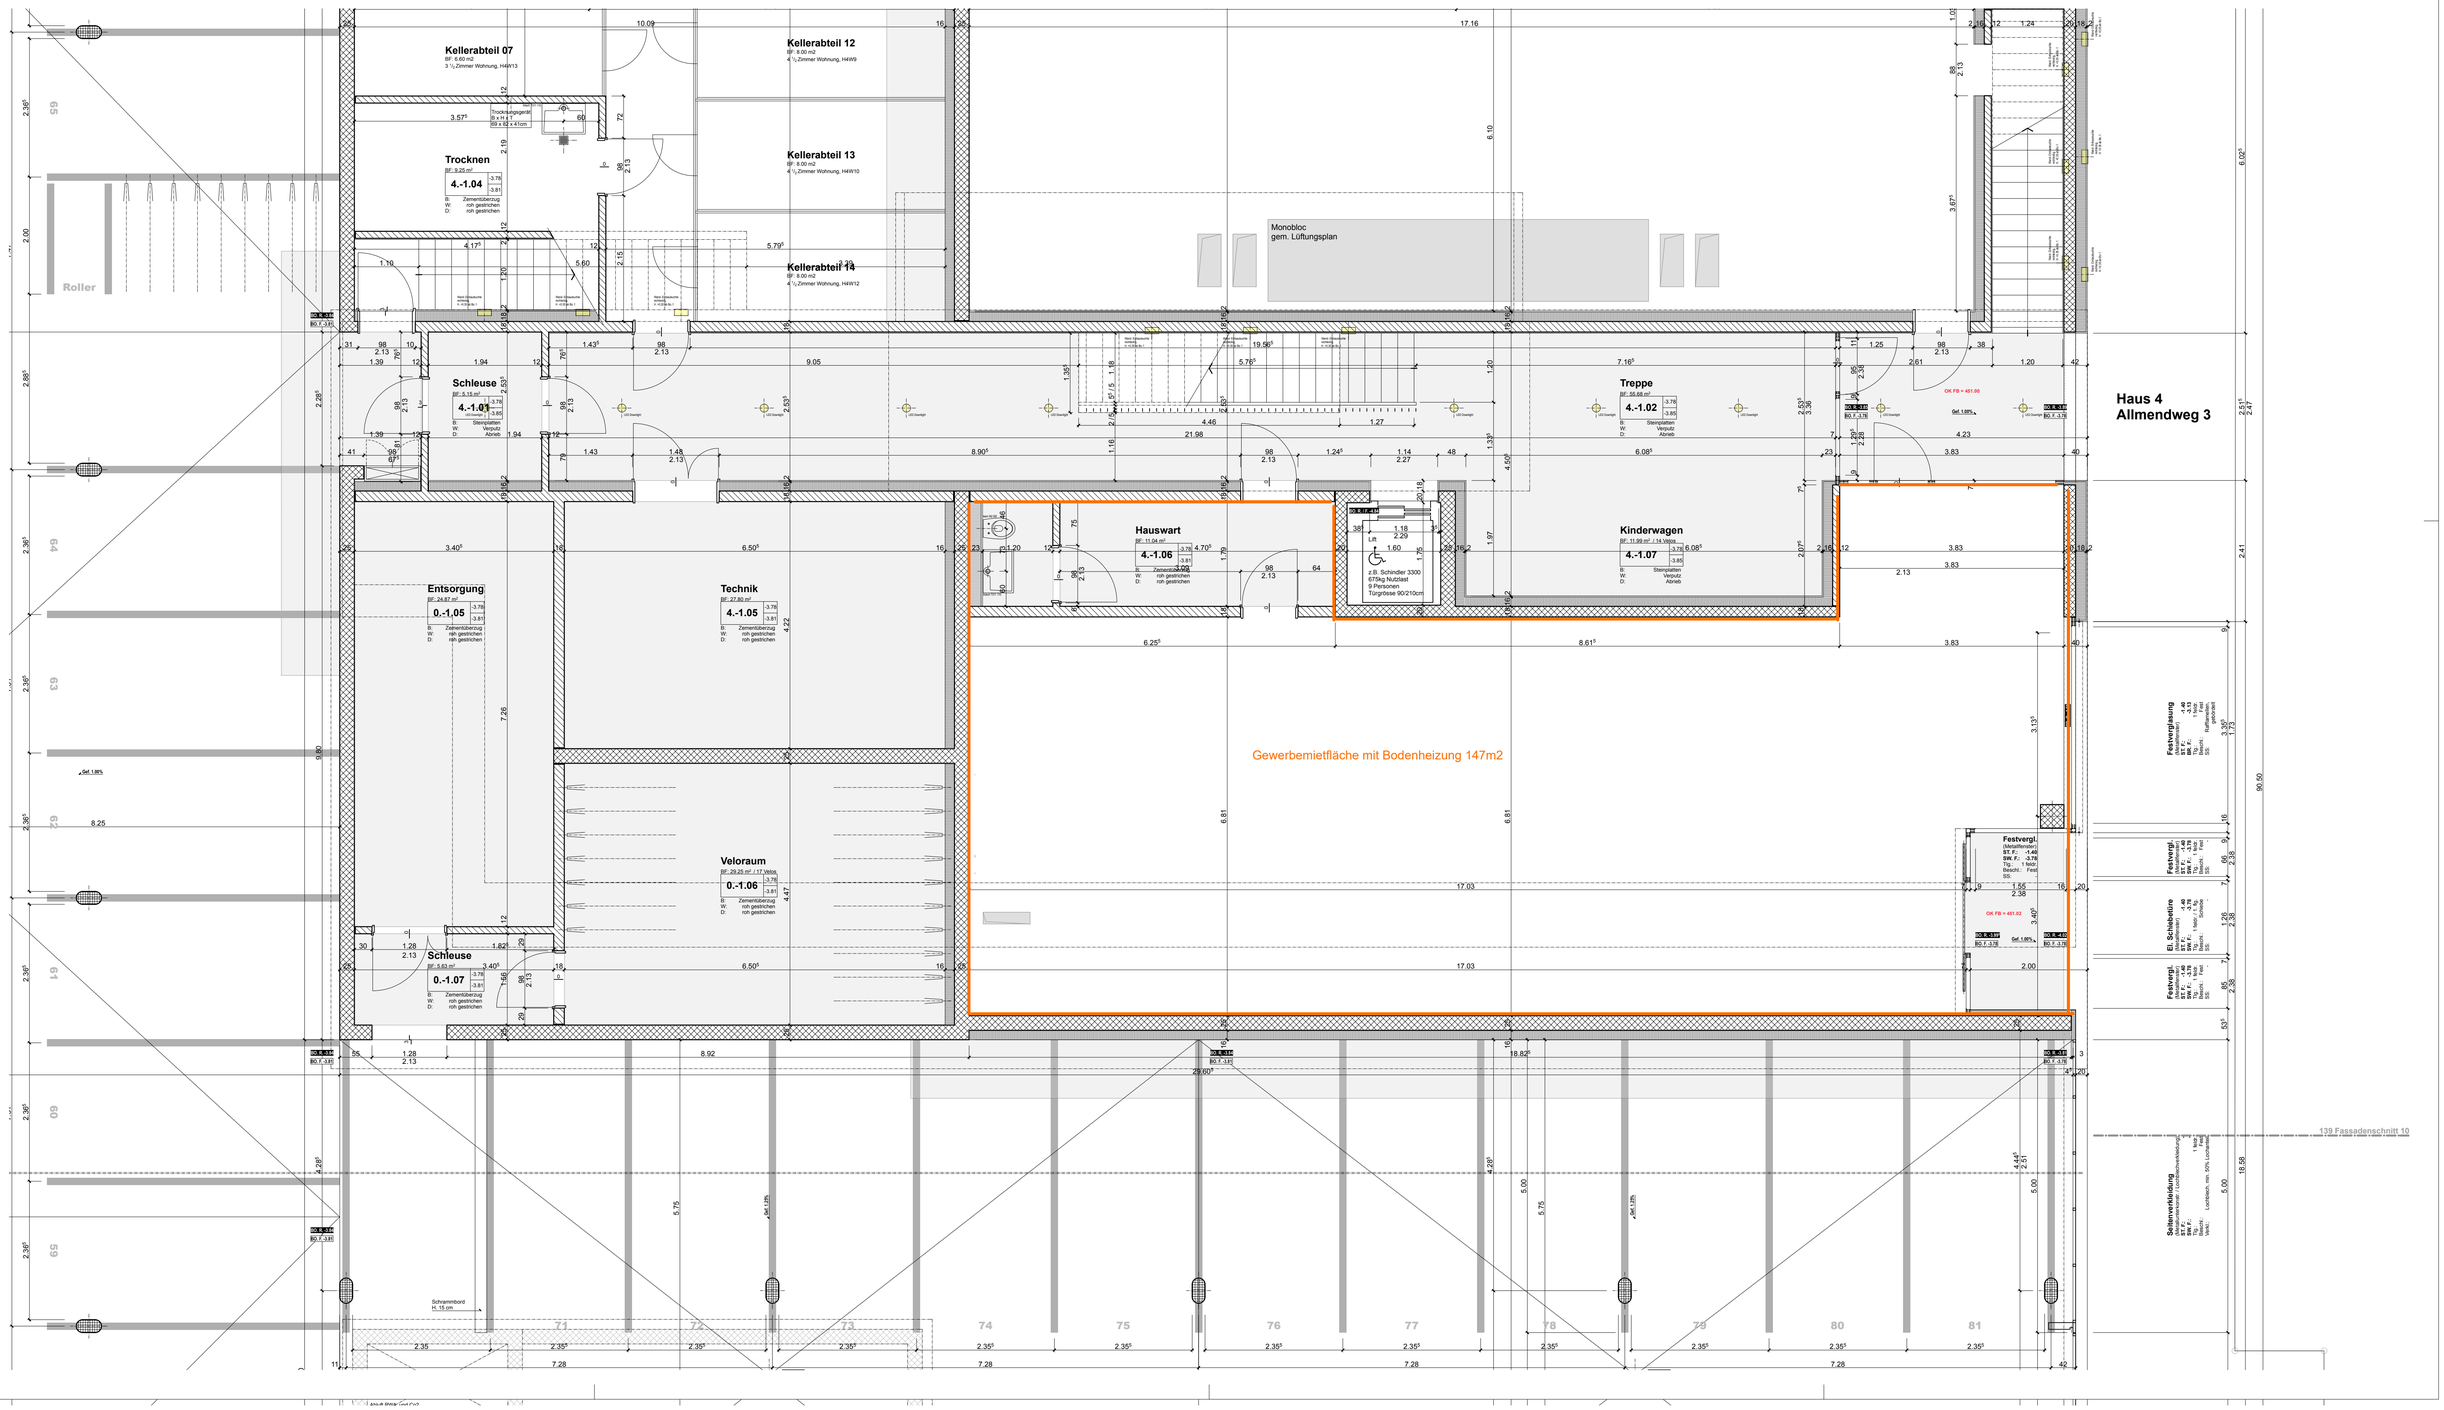
Übersicht