11-07 MFH - REKHOLTERWEG 20, 8708 MÄNNEDORF

REVISIONSPLAN

1. WOHNGESCHOSS

ohne Haustechnik

TOTALUNTERNEHMER
CORTI Total Services AG
Klosterstrasse 19
Postfach
8406 Winterthur
052 235 08 70


ARCHITEKTEN abp
Architektur
Bauleitung
Projektmanagement

abp Architekten GmbH
dipl. Architekten HTL/FH
Neumühlestrasse 42
8406 Winterthur
Tel. 052 534 59 07
Fax 052 534 59 08
info@abp-architekten.ch
www.abp-architekten.ch

1:50

Plan-Nr	11-07 - R511 OH	Datum	26.01.2012
Format	60x105	Rev	
Gez	db/ra		

BAUHERRSCHAFT
Schweizerische Hagel Versicherungs-Gesellschaft
Seilergraben 61
8001 Zürich

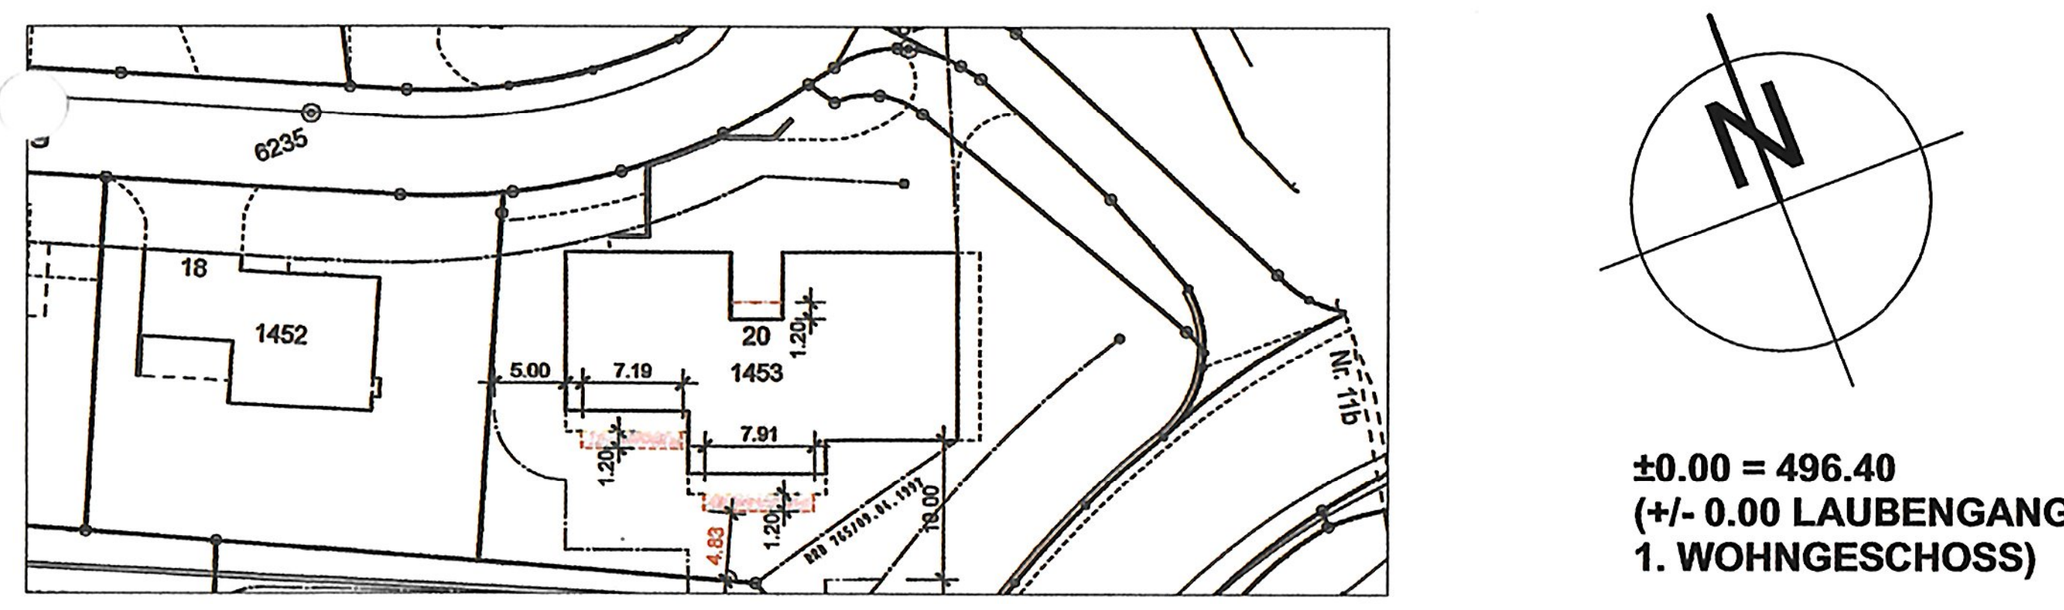

±0.00 = 496.40
(+/- 0.00 LAUBENGANG
1. WOHNGESCHOSS)

Allgemeines

Tür- und Fensterhöhen gemessen ab OK fertig höherem Boden, Schwelle, bzw. Fensterbank bis UK roh Sturz resp. UK roh Decke.

Sämtliche Masse sind Rohmasse und sind vom Unternehmer am Bau und auf den Plänen zu kontrollieren. Eventuelle Fehler sind sofort der Bauleitung und den Architekten mitzuteilen.

Wichtige Hinweise

Beton-Dichtungskonzept gemäss Angaben Bauingenieur.
Beton gegen Erdreich => Wasserdicht!

Die Schallschutzmassnamen gemäss Vorgabe Bauphysiker sind zwingend einzuhalten.

Nr	Revision	Rev. Datum

Abkürzungen

RBR	Roh Brüstung	K	Kurbel	KS	Kühlschrank
RST	Roh Sturz	M	Motor / Elektroantrieb	BO	Backofen
RSTA	Roh Sturz Aussen	DK	Drehkipp-Flügel	KH	Kochherd
FST	Fertig Sturz			MI	Mlikrowelle
FFB	Fertig Fensterbank	BA	Bodenablauf	ST	Steamer
FSW	Fertig Schwelle	NÜ	Notüberlauf	GS	Geschirrspüler
RAF	Rafflamellenstoren	FS	Fallstrang	WM	Waschmaschine
BF	Bodenfläche	DW	Fallstrang Dachwasser	WT(TU)	Wäschetrockner (Tumbler)
FF	Fensterfläche	PU	Putzöffnung	RL-WT	Raumluft-Wäschetrockner
		KA	Kanalisationsanschluss	RAD	Radiator
SL	Schiebeladen	MW	Meteorwasser	HTR	Handtuchradiator
LAM	Lamellenstoren	SW	Schmutzwasser		
RAF	Verbundraffstoren	DIL	Dilatation	PT	Panzertüre
SO	Sonnenstoren (Markise)	LS	Lichtschacht	PD	Panzerdeckel
BFB	Betonfensterbank			NA	Notausstieg
MFB	Metallfensterbank	TS	Türschliesser	FR	Fluchtröhre
		EI30	Brandschutztüre	ÜV	Überdruckventil
INST	Installationsschacht	WLP	Wasserlöschposten	VA	Ventilationsaggregat
SAV	Sanitärverteilung	HFL	Handfeuerlöscher	TC	Trockenklosett
BHV	Bodenheizungsverteilung	RWA	Rauch- Und Wärmeabzug		
ELV	Elektroverteilung	NL	Notleuchte		
KWL	Kontrollierte Wohnraumlüftung				

Legende

- Beton
- Backstein tragend
- Backstein nicht tragend
- Kalksandstein tragend
- Kalksandstein nicht tragend
- Wärmedämmung Mineralwolle
- Wärmedämmung PUR
- Wärmedämmung EPS
- Wärmedämmung XPS
- Beton vorfabriziert
- Holzwerkstoff
- Mörtel / Gips
- Leichtbauwand
- Beton Erdbebenwände
- Backstein tragend mit Termur-Element
- Backstein nicht tragend mit Termur-Element
- Sperrschicht

KONSTRUKTIONEN FÜR BODEN, WÄNDE UND DECKEN

WOHNEN ESSEN

BODEN
. PARKETT
. ZEMENTÜBERZUG 5.5CM (8.5CM)
. STEINWOLLPLATTE 1.5CM

WAND
. TAPETEN
. GRUNDPUTZ + WEISSPUTZ

DECKE
. GRUNDPUTZ + PLASTIK

ELTERN / KIND

BODEN
. PARKETT
. ZEMENTÜBERZUG 5.5CM
. STEINWOLLPLATTE 1.5CM

WAND
. TAPETEN
. GRUNDPUTZ + WEISSPUTZ

DECKE
. GRUNDPUTZ + PLASTIK

VORPLATZ / KORRIDOR

BODEN
. PARKETT
. ZEMENTÜBERZUG 8.5CM
. STEINWOLLPLATTE 1.5CM

WAND
. GRUNDPUTZ + PLASTIK

DECKE
. GRUNDPUTZ + PLASTIK

KÜCHE / BAD / WC

BODEN
. BODENPLATTEN
. ZEMENTÜBERZUG
. STEINWOLLPLATTE 1.5CM

WAND
. Z.T. PLATTEN
. GRUNDPUTZ + ZEMENTABRIEB

DECKE
. GRUNDPUTZ + ZEMENTABRIEB

LAUBE

BODEN
. KUNSTSTEINPLATTEN
. ZEMENTÜBERZUG

